

LR VZD Rīgas rajona nodaļas  
Nekustamā īpašuma vērtēšanas birojs

NEKUSTAMĀ ĪPAŠUMA TEHNISKĀ PASE	
Arhīva lietas Nr. <u>78</u>	
Rīgas rajons	
Pilsēta	<u>OLAINĒ</u>
ielas, prosp.	<u>ZEMGALES</u> mājas Nr. <u>22</u>
pagasts	
māju nosaukums	
Kadastra Nr.	<u>8009 0020719</u>

Nekustamais īpašums reģistrēts Valsts zemes grāmatu nodaļā				
Reģ. dat.	Modalljuma (folijas) Nr.	Žurnāla Nr.	Zeme vai celtnes	Zemes grāmatas nodaļas nosaukums

# NEKUSTAMĀ ĪPAŠUMA KARTĪTE

## Veidlapa Nr. 1A

## Uz zemes gabala atrodošos celtnu īpašnieki

[illegible]

## Zemes gabala īpašnieki vai lietotāji

[illegible]

Zemes gabala eksplikācija (m<sup>2</sup>)

Visa zemes gabala (parceles) laukums (m<sup>2</sup>) \_\_\_\_\_

Apbūvētais laukums (m<sup>2</sup>) 683

## Uz zemes gabala atrodošās celtnes

[illegible]

## Uz zemes gabala atrodošās izbūves

[illegible]

Nekustamā īpašuma vērtība Ls


Nosaukums	Atjaunošanas vērtība Ls	Pašreizējā vērtība Ls	Atjaunošanas vērtība Ls	Pašreizējā vērtība Ls	Atjaunošanas vērtība Ls	Pašreizējā vērtība Ls	Atjaunošanas vērtība Ls	Pašreizējā vērtība Ls
	Koef. k- <u>0.315</u>		Koef. k- _____		Koef. k- _____		Koef. k- _____	
Pamatceltnes	75151.-	60463.-						
Palīgceltnes	—	—						
Izbūves	—	—						
Kopā	75151.-	60463.-						
Zeme	—	—						
Pavisam kopā	75151.-	60463.-						
	199 <u>8.</u> g. <u>26.09</u>		199 ____ g.		199 ____ g.		199 ____ g.	
Sastādīja:	<u>A. Veikšāns</u>							
Pārbaudīja:	<u>[Signature]</u>							
Vadītājs:								

Grunts (fonds) \_\_\_\_\_  
 Грунт (фонд) \_\_\_\_\_

# Inventarizācijas plāns — Инвентаризационный план

zemes gabalam OLAINES pilsētas RĪGAS rajonā  
 на земельный участок в гор. района

улица ЛЕНИНА ielā № 22  
ZEMGALES

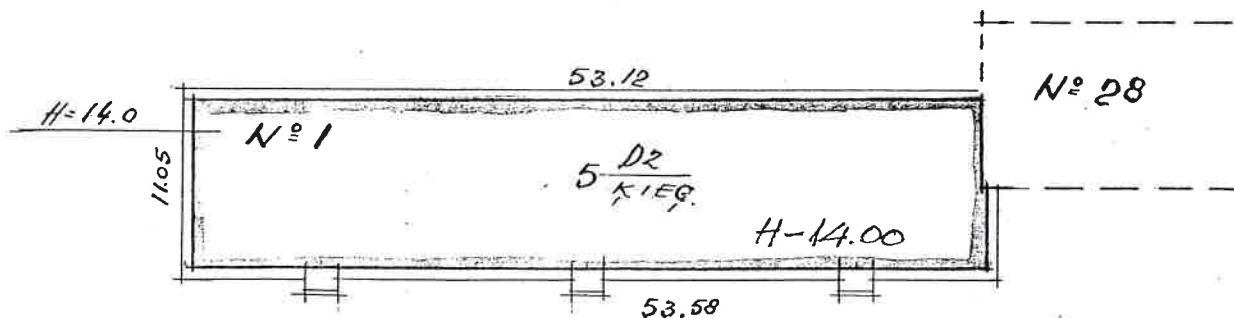

NAMĪPAŠUMS	_____
APSEKOTS	<u>2609.98</u>
KONSTATĒTAS	_____
IZMAINĀS	<u>APREKE</u>
IZPILD.	<u>[Signature]</u>
PĀRBAUD.	<u>[Signature]</u>

Mērogs  
 Масштаб 1:500

Tehniķis-inventarizators — Техник инвентаризатор

Kontrolieris — Контролер

"20" MARTĀ 1969. g.-r.



## PLĀNA EKSPLIKĀCIJA

Pilsēta Olaine rajons Rīgas pagasts \_\_\_\_\_ māju nos. \_\_\_\_\_  
 iela, prosp. Zemgales mājas Nr. 22

Ieraksta datums	Celtni Nr.	Stāvs	Dzīvokļu Nr.	Telpu Nr.	Telpu nosaukumi	Tumša, pustumša	Laukums pēc iekšējiem izmēriem m²							Istabu iekš. augst.
							ēkas kop. platība	tajā skaitā				palīg-laukums		
								dzīvojamā platība		lodžija balkons				
								kop. platība	tajā skaitā bez apk.					
1	2	3	4	5	6	7	8	9	10	11	12	13	14	15
98.	1	1	1	1	Istaba		18,78	18,78						2,50
				2	Priekšt.		3,53						3,53	"
				3	Vanna/tud.		2,24						2,24	"
				4	Virtuve		5,50						5,50	"
				Dzīvoklis Nr. 1 kopā			30,05	18,78					11,27	
			2	1	Istaba		13,15	13,15						2,50
				2	Istaba		17,47	17,47						"
				3	Virtuve		5,41						5,41	"
				4	Vanna/tud.		2,24						2,24	"
				5	Priekšt.		2,07						2,07	"
				Dzīvoklis Nr. 2 kopā			40,34	30,62					9,72	
			3	1	Istaba		12,58	12,58						2,50
				2	Istaba		17,93	17,93						"
				3	Virtuve		5,68						5,68	"
				4	Vanna/tud.		2,24						2,24	"
				5	Priekšt.		3,27						3,27	"
				Dzīvoklis Nr. 3 kopā			41,70	30,51					11,19	
			4	1	Istaba		12,84	12,84						2,50
				2	Istaba		14,76	14,76						"
				3	Priekšt.		3,67						3,67	"
				4	Vanna/tud.		2,24						2,24	"
				5	Virtuve		5,76						5,76	"
				Dzīvoklis Nr. 4 kopā			39,27	27,60					11,67	

Izpildīja

Pārbaudīja

Ieraksta datums	Celtnei Nr.	Stāvs	Dzīvokļu Nr.	Telpu Nr.	Telpu nosaukumi	Tumša, pustumša	Laukums pēc iekšējiem izmēriem m²								Istabu iekš. augst.
							ēkas kop. platība	tajā skaitā							
								dzīvojamā platība		lodžija balkons			palīg-laukums		
								kop. platība	tajā skaitā bez apk.						
1	2	3	4	5	6	7	8	9	10	11	12	13	14	15	
29.09.98.	1	1	21	1	Istaba		13,15	13,15						2,50	
				2	Istaba		17,26	17,26						"	
				3	Priekšt.		3,37						3,37	"	
				4	Vanna/Huad.		2,24						2,24	"	
				5	Virtuve		5,81						5,81	"	
				Dzīvoklis Nr. 21 kopā			41,83	30,41					11,42		
			22	1	Istaba		15,0	15,0						2,50	
				2	Virtuve		5,73						5,73	"	
				3	Vanna/Huad.		2,24						2,24	"	
				4	Priekšt.		1,89						1,89	"	
				Dzīvoklis Nr. 22 kopā			24,86	15,0					9,86		
			23	1	Istaba		19,37	19,37						2,50	
				2	Virtuve		5,60						5,60	"	
				3	Vanna/Huad.		2,24						2,24	"	
				4	Priekšt.		3,35						3,35	"	
				Dzīvoklis Nr. 23 kopā			30,56	19,37					11,19		
			24	1	Istaba		18,32	18,32						2,50	
				2	Priekšt.		3,37						3,37	"	
				3	Vanna/Huad.		2,24						2,24	"	
				4	Virtuve		5,59						5,59	"	
				Dzīvoklis Nr. 24 kopā			29,52	18,32					11,20		

Izpildīja



Pārbaudīja



Iepil

## PLĀNA EKSPLIKĀCIJA

Pilsēta Olaine rajons Rīgas pagasts \_\_\_\_\_ māju nos. \_\_\_\_\_  
 iela, prosp. Zemgales mājas Nr. 22

Ieraksta datums	Celtnei Nr.	Stāvs	Dzīvokļu Nr.	Telpu Nr.	Telpu nosaukumi	Tumša, pustumša	Laukums pēc iekšējiem izmēriem m²							Istabu iekš. augst.
							ēkas kop. platība	tajā skaitā					palīg-laukums	
								dzīvojamā platība		lodžija balkons				
								kop. platība	tajā skaitā bez apk.					
1	2	3	4	5	6	7	8	9	10	11	12	13	14	15
09. 98.	1	1	41	1	Istaba		12,62	12,62						2,50
				2	Istaba		16,65	16,65						"
				3	Priekst.		3,44						3,44	"
				4	Vannatub.		2,24						2,24	"
				5	Virtuve		5,54						5,54	"
				Dzīvoklis Nr. 41 kopā			40,49	29,27					11,22	
			42	1	Istaba		12,86	12,86						2,50
				2	Istaba		15,21	15,21						"
				3	Virtuve		5,73						5,73	"
				4	Vannatub.		2,24						2,24	"
				5	Priekst.		4,82						4,82	"
				Dzīvoklis Nr. 42 kopā			40,86	28,07					12,79	
			43	1	Istaba		13,49	13,49						2,50
				2	Istaba		15,46	15,46						"
				3	Virtuve		5,62						5,62	"
				4	Vannatub.		2,24						2,24	"
				5	Priekst.		1,72						1,72	"
				6	Priekst.		1,94						1,94	
				Dzīvoklis Nr. 43 kopā			40,47	28,95					11,52	
			44	1	Istaba		18,83	18,83						2,50
				2	Priekst.		3,51						3,51	"
				3	Vannatub.		2,24						2,24	"
				4	Virtuve		5,60						5,60	"
				Dzīvoklis Nr. 44 kopā			30,18	18,83					11,35	
1. stāvs kopā							430,13	295,73					134,40	

Izpildīja

Pārbaudīja



Ieraksta datums	Celtnei Nr.	Stāvs	Dzīvokļu Nr.	Telpu Nr.	Telpu nosaukumi	Tumša, pustumša	Laukums pēc iekšējiem izmēriem m²							Istabu iekš. augst.			
							ēkas kop. platība	tajā skaitā					palīg-laukums				
								dzīvojamā platība		lodžija balkons							
								kop. platība	tajā skaitā bez apk.								
1	2	3	4	5	6	7	8	9	10	11	12	13	14	15			
29.09.98.	1	2	5	1	Istaba		18,36	18,36							2,50		
				2	Priekšt.		3,40						3,40	"			
				3	Vanna/tua		2,24						2,24	"			
				4	Virtuve		5,69						5,69	"			
				5	Balkons		0,60			0,60							
				Dzīvoklis Nr.5 kopā					30,29	18,36		0,60			11,33		
				6	1	Istaba		13,29	13,29							2,50	
				2	Istaba		16,16	16,16								"	
				3	Virtuve		5,35								5,35	"	
				4	Vanna/tua		2,24								2,24	"	
5	Priekšt.		3,58								3,58	"					
6	Balkons		0,60						0,60								
Dzīvoklis Nr.6 kopā					41,22	29,45		0,60				11,17					
			7	1	Istaba		12,79	12,79							2,50		
				2	Istaba		18,20	18,20							"		
				3	Virtuve		5,71							5,71	"		
				4	Vanna/tua		2,24							2,24	"		
				5	Priekšt.		3,26							3,26	"		
				6	Balkons		0,60				0,60						
				Dzīvoklis Nr.7 kopā					42,80	30,99		0,60			11,21		
				8	1	Istaba		12,97	12,97								2,50
				2	Istaba		18,83	18,83								"	
				3	Priekšt.		3,50								3,50	"	
4	Vanna/tua		2,24								2,24	"					
5	Virtuve		5,90								5,90	"					
6	Balkons		0,60						0,60								
Dzīvoklis Nr.8 kopā					44,04	31,80		0,60				11,64					

Izpildija

Pārbaudīja

## PLĀNA EKSPLIKĀCIJA

Pilsēta Olaine rajons Rīgas pagasts \_\_\_\_\_ māju nos. \_\_\_\_\_  
 iela, prosp. Zemgales mājas Nr. 22

Ieraksta datums	Celtni Nr.	Stāvs	Dzīvokļu Nr.	Telpu Nr.	Telpu nosaukumi	Tumša, pustumša	Laukums pēc iekšējiem izmēriem m²							Istabu iekš. augst.
							ēkas kop. platība	tajā skaitā					palīg-laukums	
								dzīvojamā platība		lodžija balkons				
								kop. platība	tajā skaitā bez apk.					
1	2	3	4	5	6	7	8	9	10	11	12	13	14	15
1.09.98.	1	2	25	1	Istaba		13,12	13,12						2,50
				2	Istaba		17,39	17,39						"
				3	Priekšt.		3,38						3,38	"
				4	Vannatuvā		2,24						2,24	"
				5	Virtuve		5,70						5,70	"
				6	Balkons		0,60			0,60				
				Dzīvoklis Nr. 25 kopā			42,43	30,51		0,60			11,32	
			26	1	Istaba		14,99	14,99						2,50
				2	Virtuve		5,71						5,71	"
				3	Vannatuvā		2,24						2,24	"
				4	Priekšt.		1,92						1,92	"
				5	Balkons		0,60			0,60				
				Dzīvoklis Nr. 26 kopā			25,46	14,99		0,60			9,87	
			27	1	Istaba		19,37	19,37						2,50
				2	Virtuve		5,63						5,63	"
				3	Vannatuvā		2,24						2,24	"
				4	Priekšt.		3,35						3,35	"
				5	Balkons		0,60			0,60				
				Dzīvoklis Nr. 27 kopā			31,19	19,37		0,60			11,22	

Izpildīja

Pārbaudīja

Ieraksta datums	Celtnei Nr.	Stāvs	Dzīvokļu Nr.	Telpu Nr.	Telpu nosaukumi	Tumša, pustumša	Laukums pēc iekšējiem izmēriem m²								Istabu iekš. augst.
							ēkas kop. platība	tajā skaitā							
								dzīvojamā platība		lodžija balkons				palīg-laukums	
								kop. platība	tajā skaitā bez apk.						
1	2	3	4	5	6	7	8	9	10	11	12	13	14	15	
29.09.98.	1	2	28	1	Istaba		17,97	17,97						2,50	
				2	Priekšt.		3,37						3,37	"	
				3	Vanna/Huā		2,24						2,24	"	
				4	Virtuve		5,62						5,62	"	
				5	Balkons		0,60			0,60					
				Dzīvoklis Nr. 28 kopā			29,80	17,97		0,60			11,23		
			45	1	Istaba		12,65	12,65						2,50	
				2	Istaba		16,70	16,70						"	
				3	Priekšt.		3,50						3,50	"	
				4	Vanna/Huā		2,24						2,24	"	
				5	Virtuve		5,66						5,66	"	
				6	Balkons		0,60			0,60					
				Dzīvoklis Nr. 45 kopā			41,35	29,35		0,60			11,40		
			46	1	Istaba		12,67	12,67						2,50	
				2	Istaba		17,40	17,40						"	
				3	Virtuve		5,62						5,62	"	
				4	Vanna/Huā		2,24						2,24	"	
				5	Priekšt.		3,37						3,37	"	
				6	Balkons		0,60			0,60					
				Dzīvoklis Nr. 46 kopā			41,90	30,07		0,60			11,23		
			47	1	Istaba		13,49	13,49						2,50	
				2	Istaba		15,46	15,46						"	
				3	Virtuve		5,76						5,76	"	
				4	Vanna/Huā		2,24						2,24	"	
				5	Priekšt.		1,72						1,72	"	
				6	Priekšt.		1,94						1,94	"	
				7	Balkons		0,60			0,6					
				Dzīvoklis Nr. 47 kopā			41,21	28,95		0,6			11,66		

Izpildīja

Pārbaudīja




## PLĀNA EKSPLIKĀCIJA

Pilsēta Olaine rajons Rīgas pagasts \_\_\_\_\_ māju nos. \_\_\_\_\_  
 iela, prosp. Zemgales mājas Nr. 22


Ieraksta datums	Celtni Nr.	Stāvs	Dzīvokļu Nr.	Telpu Nr.	Telpu nosaukumi	Tumša, pustumša	Laukums pēc iekšējiem izmēriem m²							Istabu iekš. augst.
							ēkas kop. platība	tajā skaitā						
								dzīvojamā platība		lodžija balkons	12	13	palīg-laukums	
								kop. platība	tajā skaitā bez apk.					
1	2	3	4	5	6	7	8	9	10	11	12	13	14	15
09.98.	1	2	48	1	Istaba		18,83	18,83						2,50
				2	Priekšt.		3,42						3,42	"
				3	Vannaftu		2,24						2,24	"
				4	Virtuve		5,66						5,66	"
				5	Balkons		0,60			0,60				
				Dzīvoklis Nr. 48 kopā			30,75	18,83		0,60			11,32	
				2. stāvs kopā			44,24	30,64		7,20			134,60	
		3	9	1	Istaba		18,66	18,66						2,50
				2	Priekšt.		3,82						3,82	"
				3	Vannaftu		2,24						2,24	"
				4	Virtuve		5,57						5,57	"
				5	Balkons		0,60			0,60				
				Dzīvoklis Nr. 9 kopā			30,89	18,66		0,60			11,63	
			10	1	Istaba		13,64	13,64						2,50
				2	Istaba		18,06	18,06						"
				3	Virtuve		5,40						5,40	"
				4	Vannaftu		2,24						2,24	"
				5	Priekšt.		1,57						1,57	"
				6	Balkons		0,60			0,60				
				Dzīvoklis Nr. 10 kopā			41,51	31,70		0,60			9,21	

Izpildīja

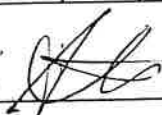

Kopija parakstam

Pārbaudīja





Ieraksta datums	Celtnei Nr.	Stāvs	Dzīvokļu Nr.	Telpu Nr.	Telpu nosaukumi	Tumša, pustumša	Laukums pēc iekšējiem izmēriem m²							Istabu iekš. augst.
							ēkas kop. platība	tajā skaitā					palīg-laukums	
								dzīvojamā platība		lodžija balkons				
								kop. platība	tajā skaitā bez apk.					
1	2	3	4	5	6	7	8	9	10	11	12	13	14	15
29.09.98.	1	3	11	1	Istaba		12,63	12,63						2,50
				2	Istaba		18,01	18,01						"
				3	Virtuve		5,62						5,62	"
				4	Vannaieta		2,24						2,24	"
				5	Priekšt.		3,26						3,26	"
				6	Balkons		0,60			0,60				
				Dzīvoklis Nr. 11 kopā			42,36	30,64		0,60			11,12	
			12	1	Istaba		12,56	12,56						2,50
				2	Istaba		11,38	11,38						"
				3	Priekšt.		3,78						3,78	"
				4	Vannaieta		2,24						2,24	"
				5	Virtuve		5,52						5,52	"
				6	Priekšt.		1,65						1,65	"
				7	Balkons		0,60			0,60				
				Dzīvoklis Nr. 12 kopā			37,73	23,94		0,60			13,19	
			29	1	Istaba		13,01	13,01						2,50
				2	Istaba		16,55	16,55						"
				3	Priekšt.		3,82						3,82	"
				4	Vannaieta		2,24						2,24	"
				5	Virtuve		5,80						5,80	"
				6	Balkons		0,60			0,60				
				Dzīvoklis Nr. 29 kopā			42,02	29,56		0,60			11,86	
			30	1	Istaba		15,05	15,05						2,50
				2	Virtuve		5,66						5,66	"
				3	Vannaieta		2,24						2,24	"
				4	Priekšt.		1,91						1,91	"
				5	Balkons		0,60			0,60				
				Dzīvoklis Nr. 30 kopā			25,46	15,05		0,60			9,81	

Izpildīja

Pārbaudīja

Pils  
iela

Ieraksta datums

# PLĀNA EKSPLIKĀCIJA

Pilsēta Olaine rajons Rīgas pagasts \_\_\_\_\_ māju nos. \_\_\_\_\_  
 iela, prosp. Zemgales mājas Nr. 22

Ieraksta datums	Celtnei Nr.	Stāvs	Dzīvokļu Nr.	Telpu Nr.	Telpu nosaukumi	Tumša, pustumša	Laukums pēc iekšējiem izmēriem m²							Istabu iekš. augst.
							ēkas kop. platība	tajā skaitā					palīg-laukums	
								dzīvojamā platība		lodžija balkons				
								kop. platība	tajā skaitā bez apk.					
1	2	3	4	5	6	7	8	9	10	11	12	13	14	15
19.98.	1	3	31	1	Istaba		19,42	19,42						2,50
				2	Virtuve		5,68						5,68	"
				3	Vannas		2,24						2,24	"
				4	Priekšt.		3,35						3,35	"
				5	Balkons		0,60			0,60				
				Dzīvokļa Nr. 31 kopā			31,29	19,42		0,60			11,27	
			32	1	Istaba		18,25	18,25						2,50
				2	Priekšt.		3,81						3,81	"
				3	Vannas		2,24						2,24	"
				4	Virtuve		5,68						5,68	"
				5	Balkons		0,60			0,60				
				Dzīvokļa Nr. 32 kopā			30,58	18,25		0,60			11,73	
			49	1	Istaba		12,52	12,52						2,50
				2	Istaba		16,46	16,46						"
				3	Priekšt.		3,50						3,50	"
				4	Vannas		2,24						2,24	"
				5	Virtuve		5,70						5,70	"
				6	Balkons		0,60			0,60				
				Dzīvokļa Nr. 49 kopā			41,02	28,98		0,60			11,44	

Izpildīja

Pārbaudīja



Ieraksta datums	Celtnei Nr.	Stāvs	Dzīvokļu Nr.	Telpu Nr.	Telpu nosaukumi	Tumša, pustumša	Laukums pēc iekšējiem izmēriem m²							Istabu iekš. augst.
							ēkas kop. platība	tajā skaitā					palīg-laukums	
								dzīvojamā platība		lodžija balkons				
								kop. platība	tajā skaitā bez apk.					
1	2	3	4	5	6	7	8	9	10	11	12	13	14	15
30.09.98			50	1	Istaba		12,72	12,72						2,10
				2	Istaba		17,34	17,34						"
				3	Virtuve		5,70						5,70	"
				4	Vanna/tu		2,24						2,24	"
				5	Priekst.		3,37						3,37	"
				6	Balkons		0,60			0,60				
			Dzīvoklis Nr.50 kopā				41,97	30,06		0,60			11,31	
			51	1	Istaba		13,54	13,54						2,10
				2	Istaba		15,52	15,52						"
				3	Virtuve		5,68						5,68	"
				4	Vanna/tu		2,24						2,24	"
				5	Priekst.		1,72						1,72	"
				6	Priekst.		2,04						2,04	"
				7	Balkons		0,60			0,60				
			Dzīvoklis Nr.51 kopā				41,34	29,06		0,60			11,68	
			52	1	Istaba		18,79	18,79						2,10
				2	Priekst.		3,47						3,47	"
				3	Vanna/tu		2,24						2,24	"
				4	Virtuve		5,60						5,60	"
				5	Balkons		0,60			0,60				
			Dzīvoklis Nr.52 kopā				30,70	18,79		0,60			11,31	
			3. stāvs kopā				436,87	294,11		7,20			135,56	

Pilsē iela,

Ieraksta datums

1

19.9.

Izpildīja

Pārbaudīja

L

## PLĀNA EKSPLIKĀCIJA

Pilsēta Olcaine rajons Rīgas pagasts \_\_\_\_\_ māju nos. \_\_\_\_\_  
 iela, prosp. Zemgales mājas Nr. 22

Ieraksta datums	Celtnes Nr.	Stāvs	Dzīvokļa Nr.	Telpu Nr.	Telpu nosaukumi	Tumša, pustumša	Laukums pēc iekšējiem izmēriem m²								Istabu iekš. augst.
							ēkas kop. platība	tajā skaitā				palīg-laukums			
								dzīvojamā platība		lodžija balkons					
								kop. platība	tajā skaitā bez apk.						
1	2	3	4	5	6	7	8	9	10	11	12	13	14	15	
19.98	1	4	13	1	Istaba		18,49	18,49						2,50	
				2	Priekšst.		3,40						3,40	"	
				3	Vannafu		2,24						2,24	"	
				4	Virtuve		5,69						5,69	"	
				5	Balkons		0,60			0,60					
				Dzīvokļa Nr. 13 kopā			30,42	18,49		0,60			11,33		
			14	1	Istaba		13,53	13,53						2,50	
				2	Istaba		18,05	18,05						"	
				3	Virtuve		2,84						2,84	"	
				4	Vannafu		2,24						2,24	"	
				5	Priekšst.		1,54						1,54	"	
				6	Balkons		0,60			0,60					
				Dzīvokļa Nr. 14 kopā			38,80	31,58		0,60			6,62		
			15	1	Istaba		12,27	12,27						2,50	
				2	Istaba		17,51	17,51						"	
				3	Virtuve		5,64						5,64	"	
				4	Vannafu		2,24						2,24	"	
				5	Priekšst.		4,58						4,58	"	
				6	Balkons		0,60			0,60					
				Dzīvokļa Nr. 15 kopā			42,84	29,78		0,60			12,46		

Izpildīja

Pārbaudīja



Ieraksta datums	Celtnei Nr.	Stāvs	Dzīvokļu Nr.	Telpu Nr.	Telpu nosaukumi	Tumša, pustumša	Laukums pēc iekšējiem izmēriem m²								Istabu iekš. augst.
							ēkas kop. platība	tajā skaitā							
								dzīvojamā platība		lodžija balkons			palīg-laukums		
								kop. platība	tajā skaitā bez apk.						
1	2	3	4	5	6	7	8	9	10	11	12	13	14	15	
30.09.98	1	4	16	1	Istaba		12,65	12,65						2,50	
				2	Istaba		18,02	18,02						"	
				3	Priekšt.		3,53						3,53	"	
				4	Vannatū		2,24						2,24	"	
				5	Virtuve		5,70						5,70	"	
				6	Balkons		0,60			0,60					
				Dzīvoklis Nr.16 kopā			42,74	30,67		0,60			11,47	29,96	
			33	1	Istaba		12,85	12,85						2,50	
				2	Istaba		17,73	17,73						"	
				3	Priekšt.		3,35						3,35	"	
				4	Vannatū		2,24						2,24	"	
				5	Virtuve		5,66						5,66	"	
				6	Balkons		0,60			0,60					
				Dzīvoklis Nr.33 kopā			42,43	30,58		0,60			11,25		
			34	1	Istaba		15,31	15,31						2,50	
				2	Virtuve		5,76						5,76	"	
				3	Vannatū		2,24						2,24	"	
				4	Priekšt.		2,26						2,26	"	
				5	Balkons		0,60			0,60					
				Dzīvoklis Nr.34 kopā			26,17	15,31		0,60			10,26		
			35	1	Istaba		19,45	19,45						2,50	
				2	Virtuve		5,66						5,66	"	
				3	Vannatū		2,24						2,24	"	
				4	Priekšt.		3,72						3,72	"	
				5	Balkons		0,60			0,60					
				Dzīvoklis Nr.35 kopā			31,67	19,45		0,60			11,62		

Pils	
ielā	
Ieraksta datums	
1	

Izpildīja

Pārbaudīja

## PLĀNA EKSPLIKĀCIJA

Pilsēta Olaine rajons Rīgas pagasts \_\_\_\_\_ māju nos. \_\_\_\_\_  
 iela, prosp. Zemgales mājas Nr. 22

Laukums pēc iekšējiem izmēriem m²															
Ieraksta datums	Celtnei Nr.	Stāvs	Dzīvokļu Nr.	Telpu Nr.	Telpu nosaukumi	Tumša, pustumša	tajā skaitā								Istabu iekš. augst.
							ēkas kop. platība	dzīvojamā platība		lodžija balkons				palīg-laukums	
								kop. platība	tajā skaitā bez apk.						
1	2	3	4	5	6	7	8	9	10	11	12	13	14	15	
9.98	1	4	36	1	Istaba		18,24	18,24						2,50	
				2	Priekst.		3,68						3,68	"	
				3	Kanna/tu		2,24						2,24	"	
				4	Virtuve		5,59						5,59	"	
				5	Balkons		0,60			0,60					
					Dzīvoklis Nr. 36 kopā		30,35	18,24		0,60			11,51		
			53	1	Istaba		12,55	12,55						2,50	
				2	Istaba		16,83	16,83						"	
				3	Priekst.		3,40						3,40	"	
				4	Kanna/tu		2,24						2,24	"	
				5	Virtuve		5,84						5,84	"	
				6	Balkons		0,60			0,60					
					Dzīvoklis Nr. 53 kopā		41,46	29,38		0,60			11,48		
			54	1	Istaba		13,05	13,05						2,50	
				2	Istaba		17,03	17,03						"	
				3	Virtuve		5,56						5,56	"	
				4	Kanna/tu		2,24						2,24	"	
				5	Priekst.		3,60						3,60	"	
				6	Balkons		0,60			0,60					
					Dzīvoklis Nr. 54 kopā		42,08	30,08		0,60			11,40		

Izpildīja

Parbaudīja

Ieraksta datums	Celtnei Nr.	Stāvs	Dzīvokļu Nr.	Telpu Nr.	Telpu nosaukumi	Tumša, pustumša	Laukums pēc iekšējiem izmēriem m²							Istabu iekš. augst.
							ēkas kop. platība	tajā skaitā					palīg-laukums	
								dzīvojamā platība		lodžija balkons				
								kop. platība	tajā skaitā bez apk.					
1	2	3	4	5	6	7	8	9	10	11	12	13	14	15
30.09.98	1	4	55	1	Istaba		13,63	13,63						2,50
				2	Istaba		17,33	17,33						7
				3	Virtuve		5,64						5,64	4
				4	Kanna/bu		2,24						2,24	4
				5	Priekšt.		2,16						2,16	4
				6	Balkons		0,60			0,60				
				Dzīvoklis Nr. 55 kopā			41,60	30,96		0,60			10,04	
			56	1	Istaba		18,76	18,76						2,50
				2	Priekšt.		3,40						3,40	4
				3	Kanna/bu		2,24						2,24	4
				4	Virtuve		5,66						5,66	4
				5	Balkons		0,60			0,60				
				Dzīvoklis Nr. 56 kopā			30,66	18,76		0,60			11,30	
			4. stāvs kopā				441,22	303,28		7,20			130,74	

Izpildīja

Pārbaudīja

Pils  
iela

Ieraksta datums

19. 9



## PLĀNA EKSPLIKĀCIJA

Pilsēta Olaine rajons Rīgas pagasts \_\_\_\_\_ māju nos. \_\_\_\_\_  
 iela, prosp. Zemgales mājas Nr. 22

Ieraksta datums	Celtni Nr.	Stāvs	Dzīvokļu Nr.	Telpu Nr.	Telpu nosaukumi	Tumša, pustumša	Laukums pēc iekšējiem izmēriem m²								Istabu iekš. augst.
							ēkas kop. platība	tajā skaitā					palīg-laukums		
								dzīvojamā platība		lodžija balkons					
								kop. platība	tajā skaitā bez apk.						
1	2	3	4	5	6	7	8	9	10	11	12	13	14	15	
09. 98.	1	5	17	1	Istaba		18,53	18,53						2,50	
				2	Priekšt.		3,40						3,40	4	
				3	Vanna/tu		2,24						2,24	4	
				4	Virtuve		5,66						5,66	4	
				5	Balkons		0,60			0,60					
				Dzīvoklis Nr. 17. kopā			30,43	18,53		0,60			11,30		
			18	1	Istaba		13,17	13,17						2,50	
				2	Istaba		18,26	18,26						4	
				3	Virtuve		5,24						5,24	4	
				4	Vanna/tu		2,24						2,24	4	
				5	Priekšt.		2,30						2,30	4	
				6	Balkons		0,60			0,60					
				Dzīvoklis Nr. 18. kopā			41,81	31,43		0,60			9,78		
			19	1	Istaba		12,39	12,39						2,50	
				2	Istaba		18,68	18,68						4	
				3	Virtuve		5,56						5,56	4	
				4	Vanna/tu		2,24						2,24	4	
				5	Priekšt.		3,78						3,78	4	
				6	Balkons		0,60			0,60					
				Dzīvoklis Nr. 19 kopā			43,25	31,07		0,60			11,58		

Izpildīja

Pārbaudīja



Ieraksta datums	Celtnei Nr.	Stāvs	Dzīvokļu Nr.	Telpu Nr.	Telpu nosaukumi	Tumša, pustumša	Laukums pēc iekšējiem izmēriem m²							Istabu iekš. augst.
							ēkas kop. platība	tajā skaitā					palīg-laukums	
								dzīvojamā platība		lodžija balkons				
								kop. platība	tajā skaitā bez apk.					
1	2	3	4	5	6	7	8	9	10	11	12	13	14	15
30.09.98.	1	5	20	1	Istaba		12,53	12,53						2,50
				2	Istaba		17,43	17,43						"
				3	Priekšt.		3,41						3,41	"
				4	Vannatuv.		2,24						2,24	"
				5	Virtuve		5,69						5,69	"
				6	Balkons		0,60			0,60				
				Dzīvoklis Nr.20 kopā			41,90	29,96		0,60			11,34	10,98
			37	1	Istaba		12,96	12,96						2,50
				2	Istaba		17,81	17,81						"
				3	Priekšt.		3,58						3,58	"
				4	Vannatuv.		2,24						2,24	"
				5	Virtuve		5,83						5,83	"
				6	Balkons		0,60			0,60				
				Dzīvoklis Nr.37 kopā			43,02	30,77		0,60			11,65	
			38	1	Istaba		15,47	15,47						2,50
				2	Virtuve		5,61						5,61	"
				3	Vannatuv.		2,24						2,24	"
				4	Priekšt.		2,26						2,26	"
				5	Balkons		0,60			0,60				
				Dzīvoklis Nr.38 kopā			26,18	15,47		0,60			10,11	
			39	1	Istaba		19,53	19,53						2,50
				2	Virtuve		5,74						5,74	"
				3	Vannatuv.		2,24						2,24	"
				4	Priekšt.		3,72						3,72	"
				5	Balkons		0,60			0,60				
				Dzīvoklis Nr.39 kopā			31,83	19,53		0,60			11,70	

Izpildīja

Pārbaudīja

## PLĀNA EKSPLIKĀCIJA

Pilsēta Olaine rajons Rīgas pagasts \_\_\_\_\_ māju nos. \_\_\_\_\_  
 iela, prosp. Zemgale mājas Nr. 22

Ieraksta datums	Celtnes Nr.	Stāvs	Dzīvokļa Nr.	Telpu Nr.	Telpu nosaukumi	Tumša, pustumša	Laukums pēc iekšējiem izmēriem m²							Istabu iekš. augst.
							ēkas kop. platība	tajā skaitā					palīg-laukums	
								dzīvojamā platība		lodžija balkons				
								kop. platība	tajā skaitā bez apk.					
1	2	3	4	5	6	7	8	9	10	11	12	13	14	15
0.98	1	5	40	1	Istaba		18,18	18,18						2,50
				2	Priekšt.		3,29						3,29	"
				3	Vanna/tu		2,24						2,24	"
				4	Virtuve		5,51						5,51	"
				5	Balkons		0,60			0,60				
				Dzīvoklis Nr. 40 kopā			29,82	18,18		0,60			11,04	
			57	1	Istaba		12,48	12,48						2,50
				2	Istaba		16,95	16,95						"
				3	Priekšt.		3,41						3,41	"
				4	Vanna/tu		2,24						2,24	"
				5	Virtuve		5,81						5,81	"
				6	Balkons		0,60			0,60				
				Dzīvoklis Nr. 57 kopā			41,49	29,43		0,60			11,46	
			58	1	Istaba		13,75	13,75						2,50
				2	Istaba		17,03	17,03						"
				3	Virtuve		5,52						5,52	"
				4	Vanna/tu		2,24						2,24	"
				5	Priekšt.		3,72						3,72	"
				6	Balkons		0,60			0,60				
				Dzīvoklis Nr. 58 kopā			42,86	30,78		0,60			11,48	

Izpildīja

Parbaudīja

01.10.98

Ieraksta datums	Celtnei Nr.	Stāvs	Dzīvokļu Nr.	Telpu Nr.	Telpu nosaukumi	Tumša, pustumša	Laukums pēc iekšējiem izmēriem m²								Istabu iekš. augst.
							ēkas kop. platība	tajā skaitā							
								dzīvojamā platība		lodžija balkons			palīg-laukums		
								kop. platība	tajā skaitā bez apk.						
1	2	3	4	5	6	7	8	9	10	11	12	13	14	15	
0.98	1	5	59	1	Istaba		13,66	13,66						2,50	
				2	Istaba		17,42	17,42						"	
				3	Virtuve		5,60						5,60	"	
				4	Vannas		2,24						2,24	"	
				5	Priekšt.		2,10						2,10	"	
				6	Balkons		0,60			0,60					
				Dzīvoklis Nr.59 kopā			41,62	31,08		0,60			9,94		
			60	1	Istaba		18,90	18,90						2,50	
				2	Priekšt.		3,40						3,40	"	
				3	Vannas		2,24						2,24	"	
				4	Virtuve		5,68						5,68	"	
				5	Balkons		0,60			0,60					
				Dzīvoklis Nr.60 kopā			30,82	18,90		0,60			11,32		
			5. stāvs kopā				445,03	305,13		7,20			132,70		
			Visi dzīvokļi kopā				2195,69	1498,89		28,80			668,0		
			Koplietošanas telpas												
				A	Kāpnut.		10,57						10,57	13,15	
				B	"		10,57						10,57	"	
				C	"		10,57						10,57	"	
			Kāpņu telpas kopā				31,71						31,75		

Izpildīja

Pārbaudīja



## PLĀNA EKSPLIKĀCIJA

Pilsēta Olaine rajons Rīgas pagasts \_\_\_\_\_ māju nos. \_\_\_\_\_  
 iela, prosp. Zemgales mājas Nr. 22

Ieraksta datums	Celtnei Nr.	Stāvs	Dzīvokļu Nr.	Telpu Nr.	Telpu nosaukumi	Tumša, pustumša	Laukums pēc iekšējiem izmēriem m²								Istabu iekš. augst.
							ēkas kop. platība	tajā skaitā					palīg-laukums		
								dzīvojamā platība		lodžija balkons					
								kop. platība	tajā skaitā bez apk.						
1	2	3	4	5	6	7	8	9	10	11	12	13	14	15	
10.1998.	1	zeme		1	Pagrabs		45,14						45,14	2,20	
				2	"		86,81						86,81	"	
				3	"		74,32						74,32	"	
				4	"		44,90						44,90	"	
				5	"		32,06						32,06	"	
				6	"		10,93						10,93	"	
				7	"		10,41						10,41	"	
				8	"		38,71						38,71	"	
				9	"		10,93						10,93	"	
				10	"		10,83						10,83	"	
				11	"		49,78						49,78	"	
				12	"		10,44						10,44	"	
				13	"		32,21						32,21	"	
				Pagrabs kopā			457,47						457,47		
				Koplietošanas telpas kopā			489,18						489,18		
				Visa celtnie kopā			2684,87	1488,89		28,80			1157,18		


## Izpildīja

**Pārbaudīja**



1  
OLAINES  
~~LENTA~~  
ZENGALES  
RTGAS  
22

2.20

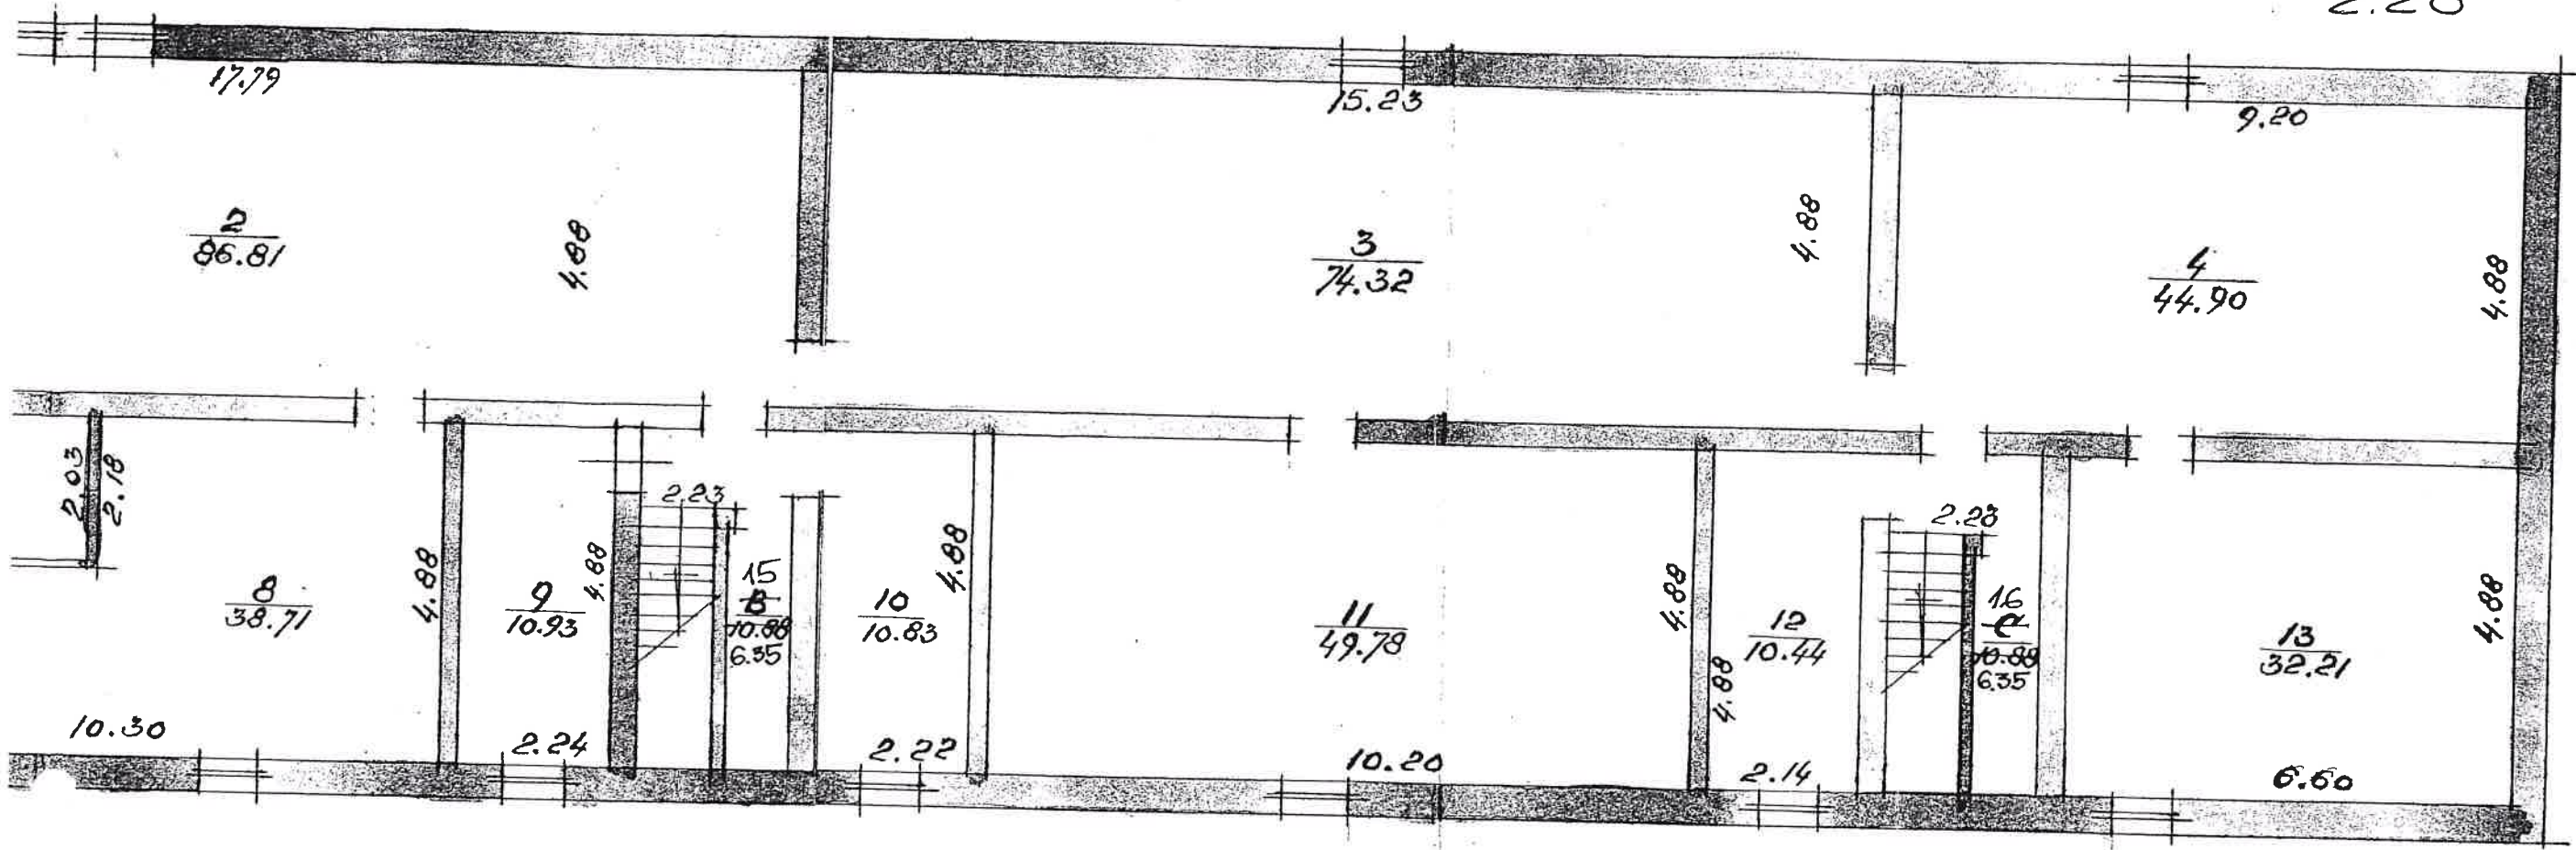


NAMPAŠUMS	26.09.98
APSEKOTS	
KONSTATĒTAS	
IZMAINAS	ADRESE
VELA	14-16
IZPILD.	
PĀRBAUD.	

1998

20 MARTA 1999

Handwritten signature

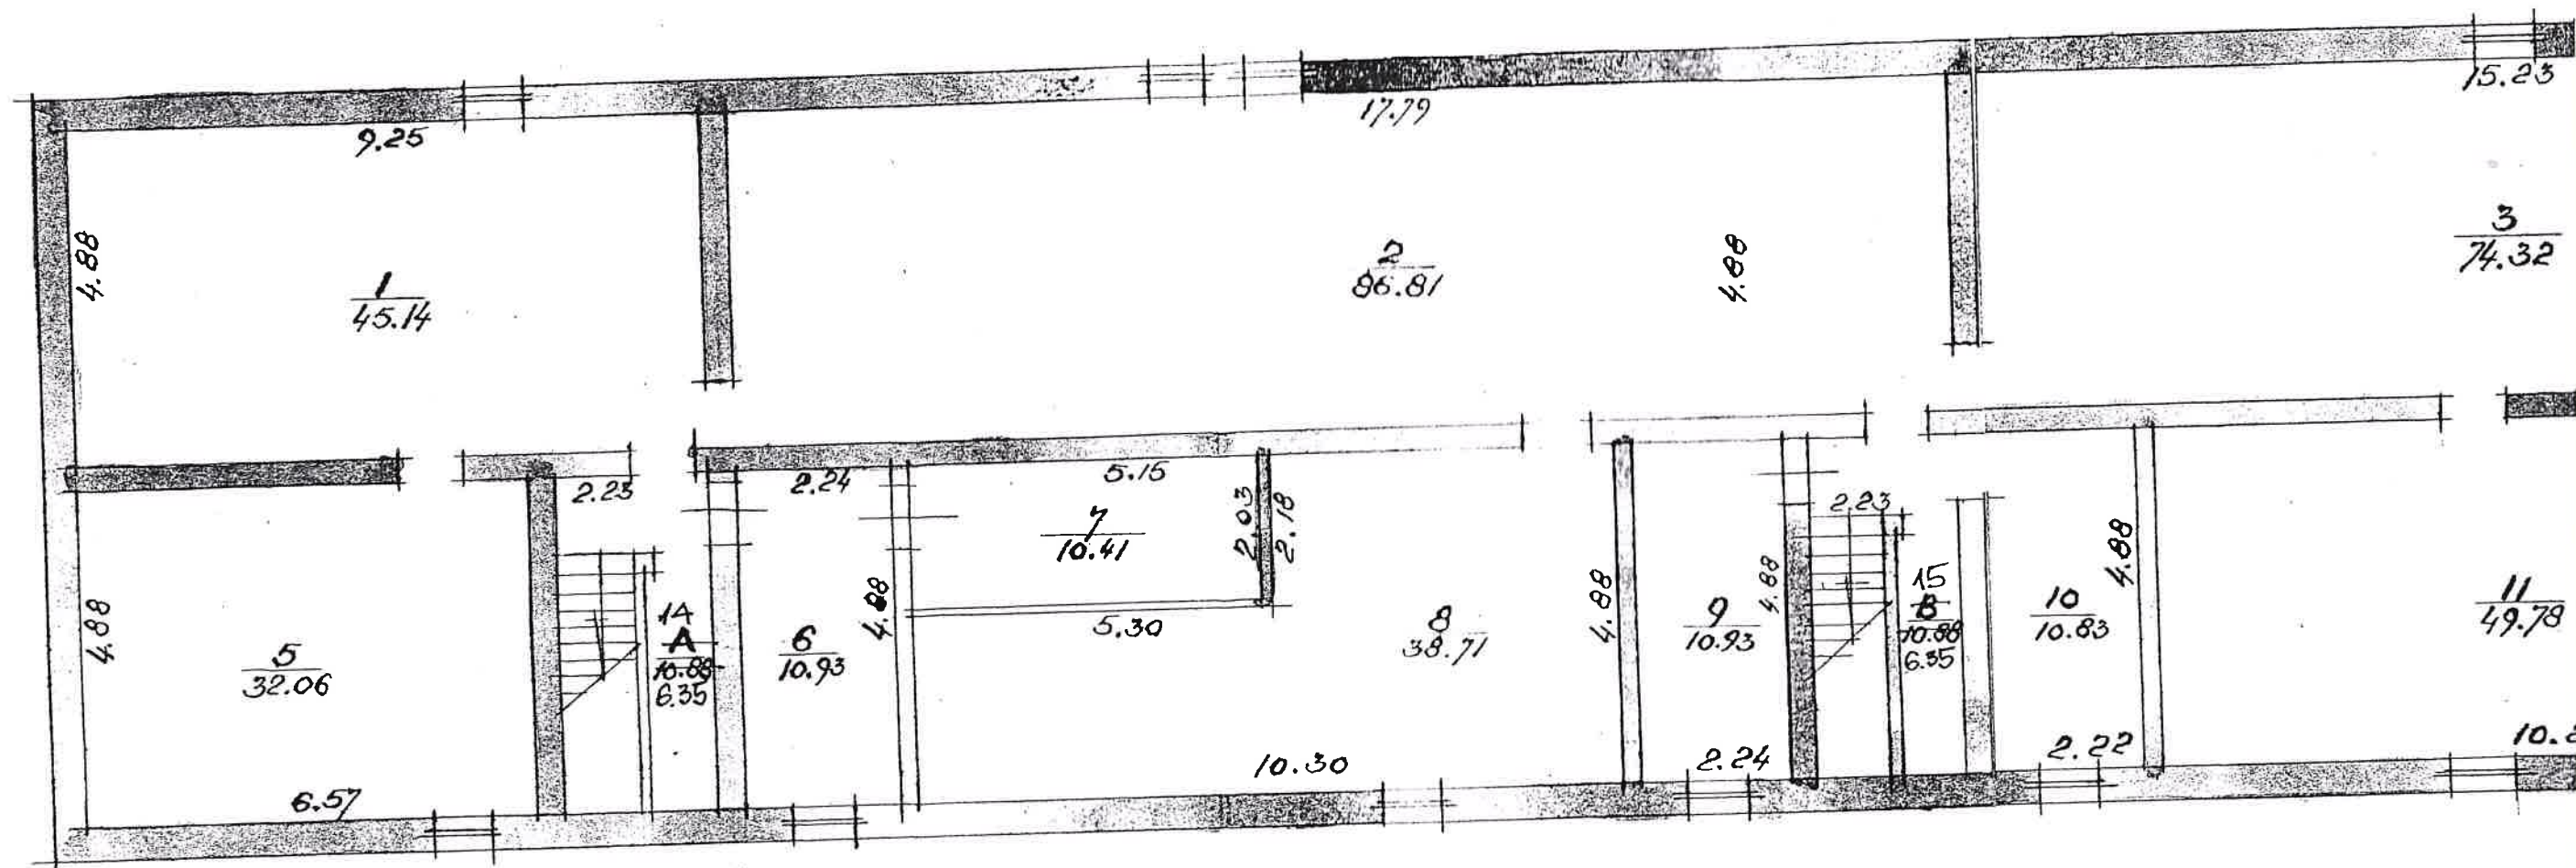




OLAKIES — RIGAS

~~LEXIA~~ 22  
ZEMGALES

H=2.50


50

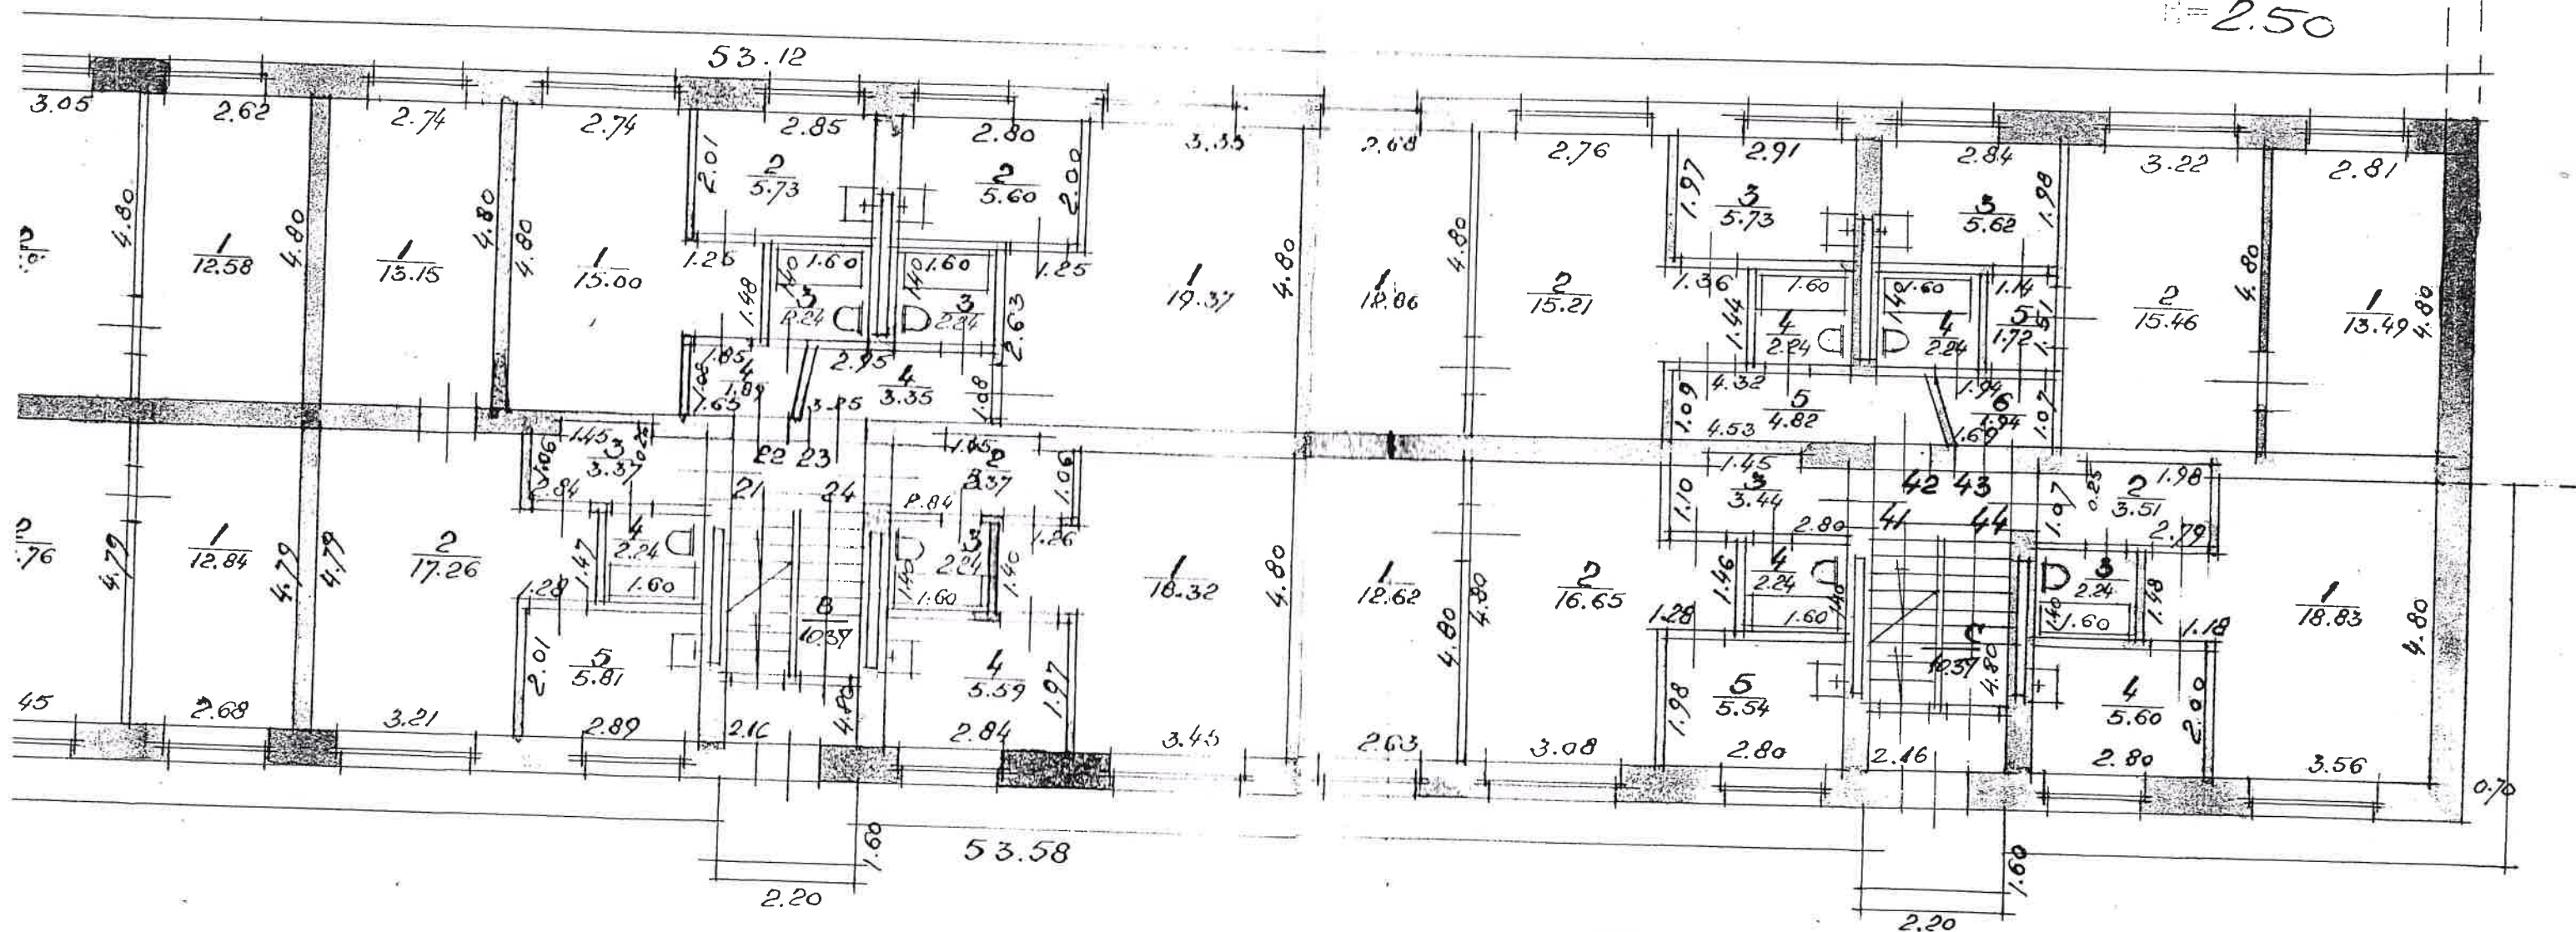

NAMĪPAŠUMS  
APSEKOTS 26.09.98  
KONSTATĒTAS  
IZMAIŅAS *Arēste*  
*KARJUT.*  
IZPILD. *[Signature]*  
PĀRBAUD. *[Signature]*

20. MARTA 69.




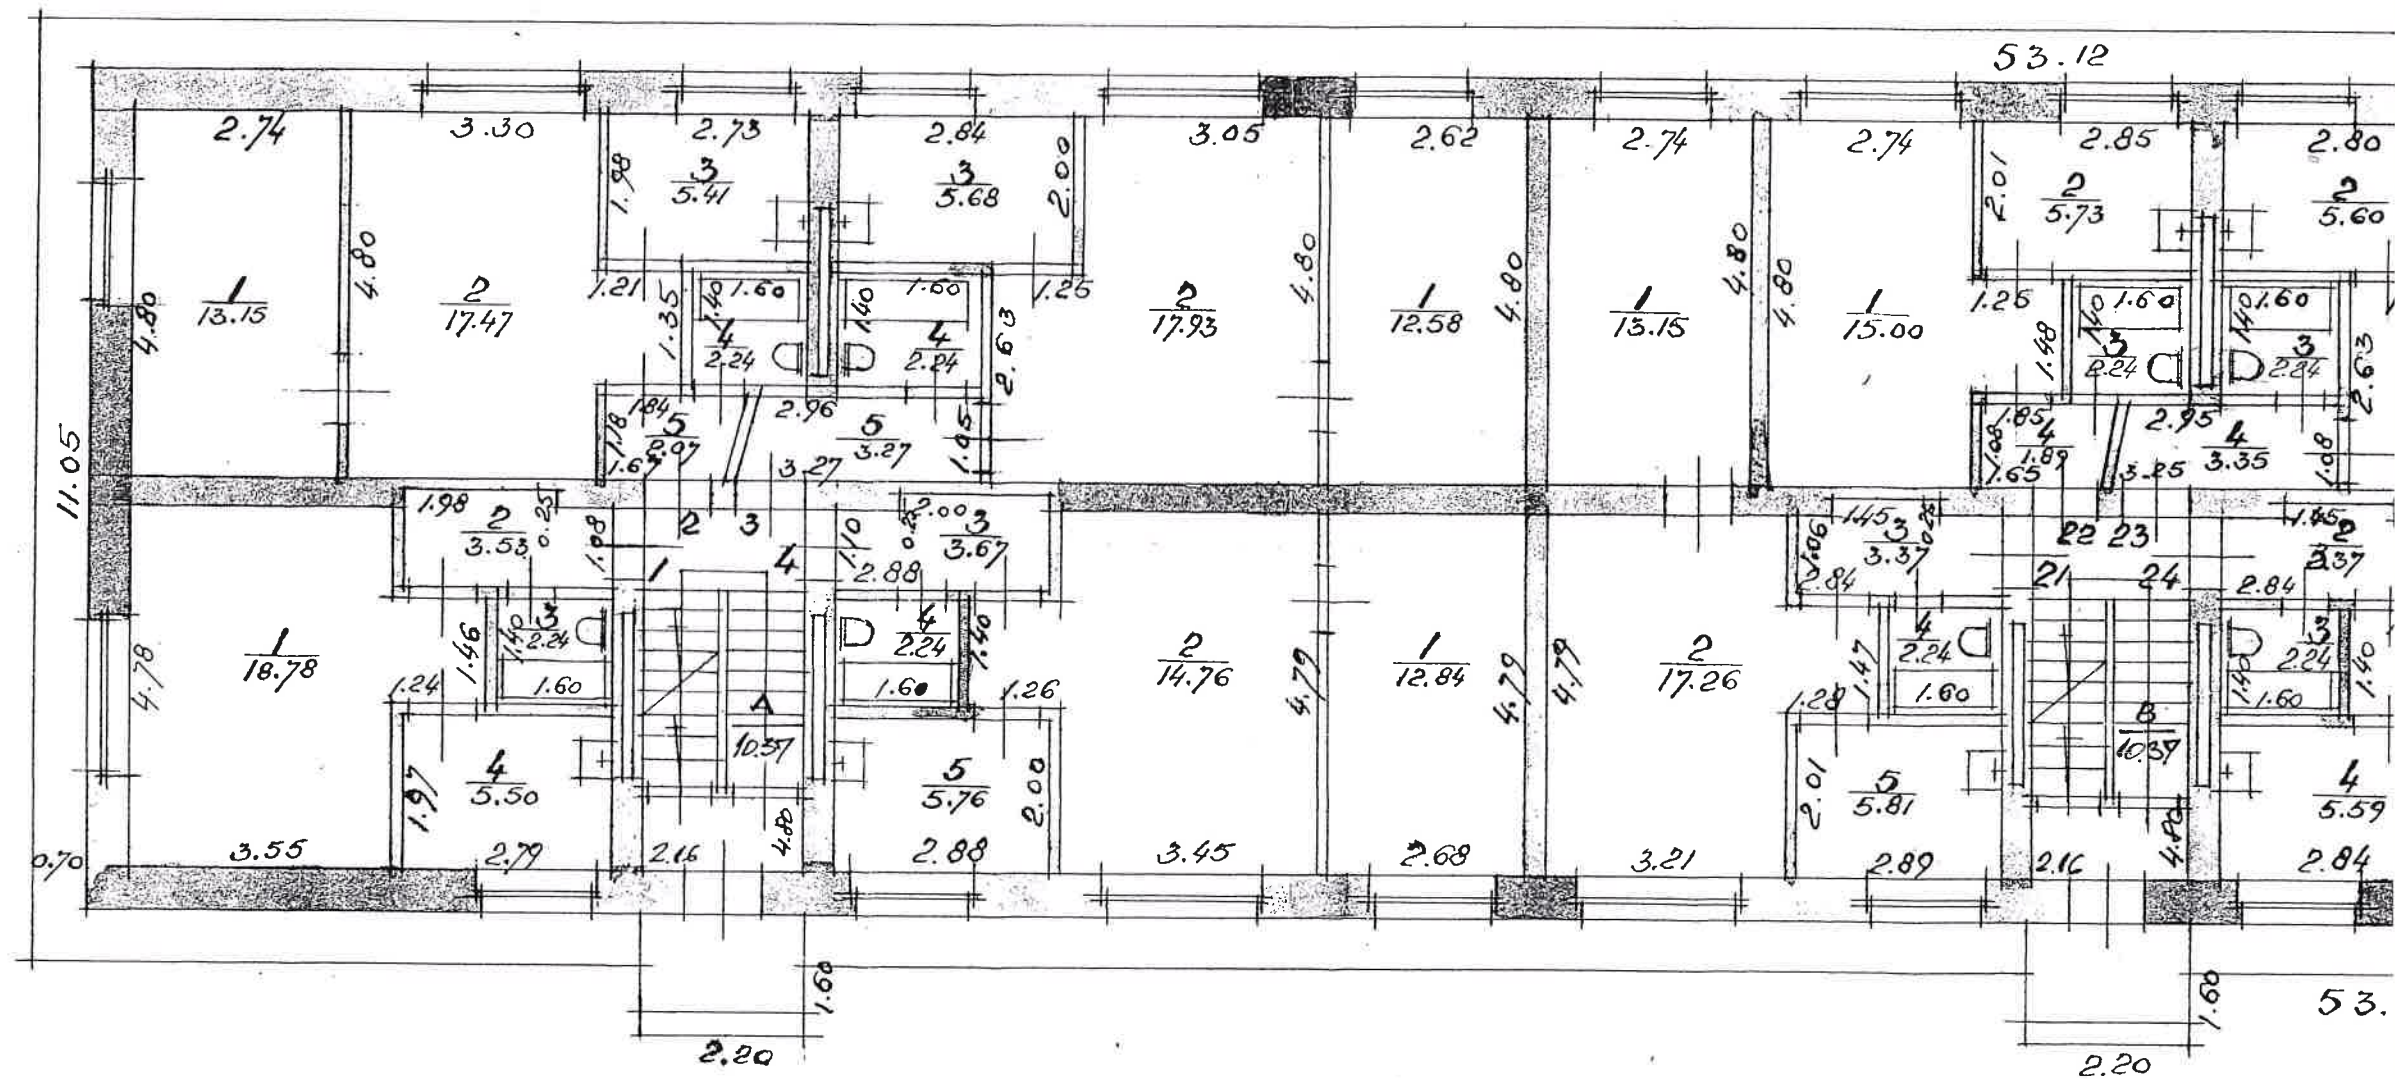

LENNA 22


2.50

ČAMPAŠUMS  
 APSEKOJS 26.09.98  
 KONSTATĒTAS  
 IZMAINAS AKREĒ  
 1987.11.7. BAKONI  
 IZPILD. [Signature]  
 PĀRBAUD. [Signature]

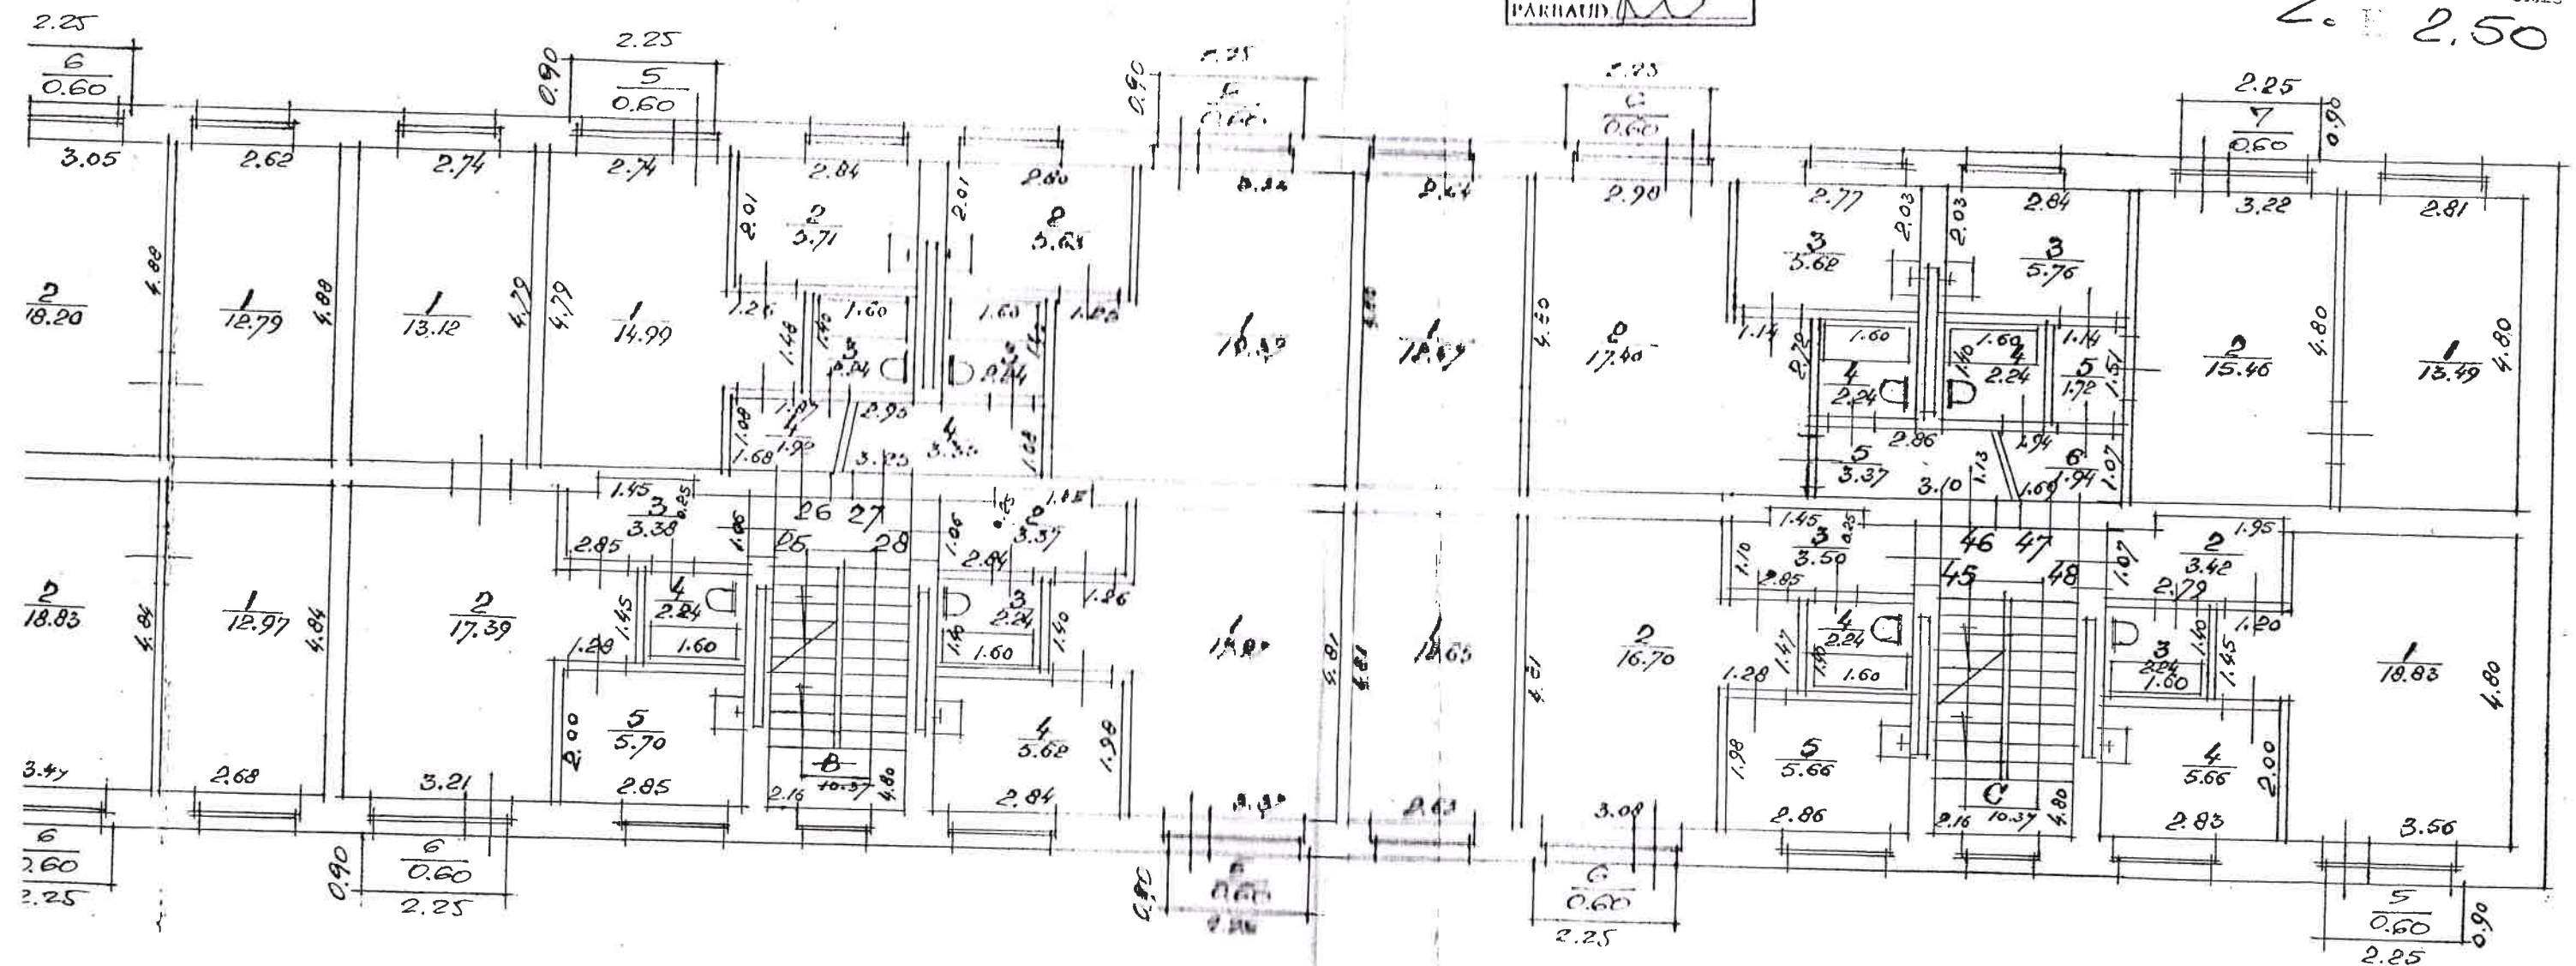

20 MARTA 1969



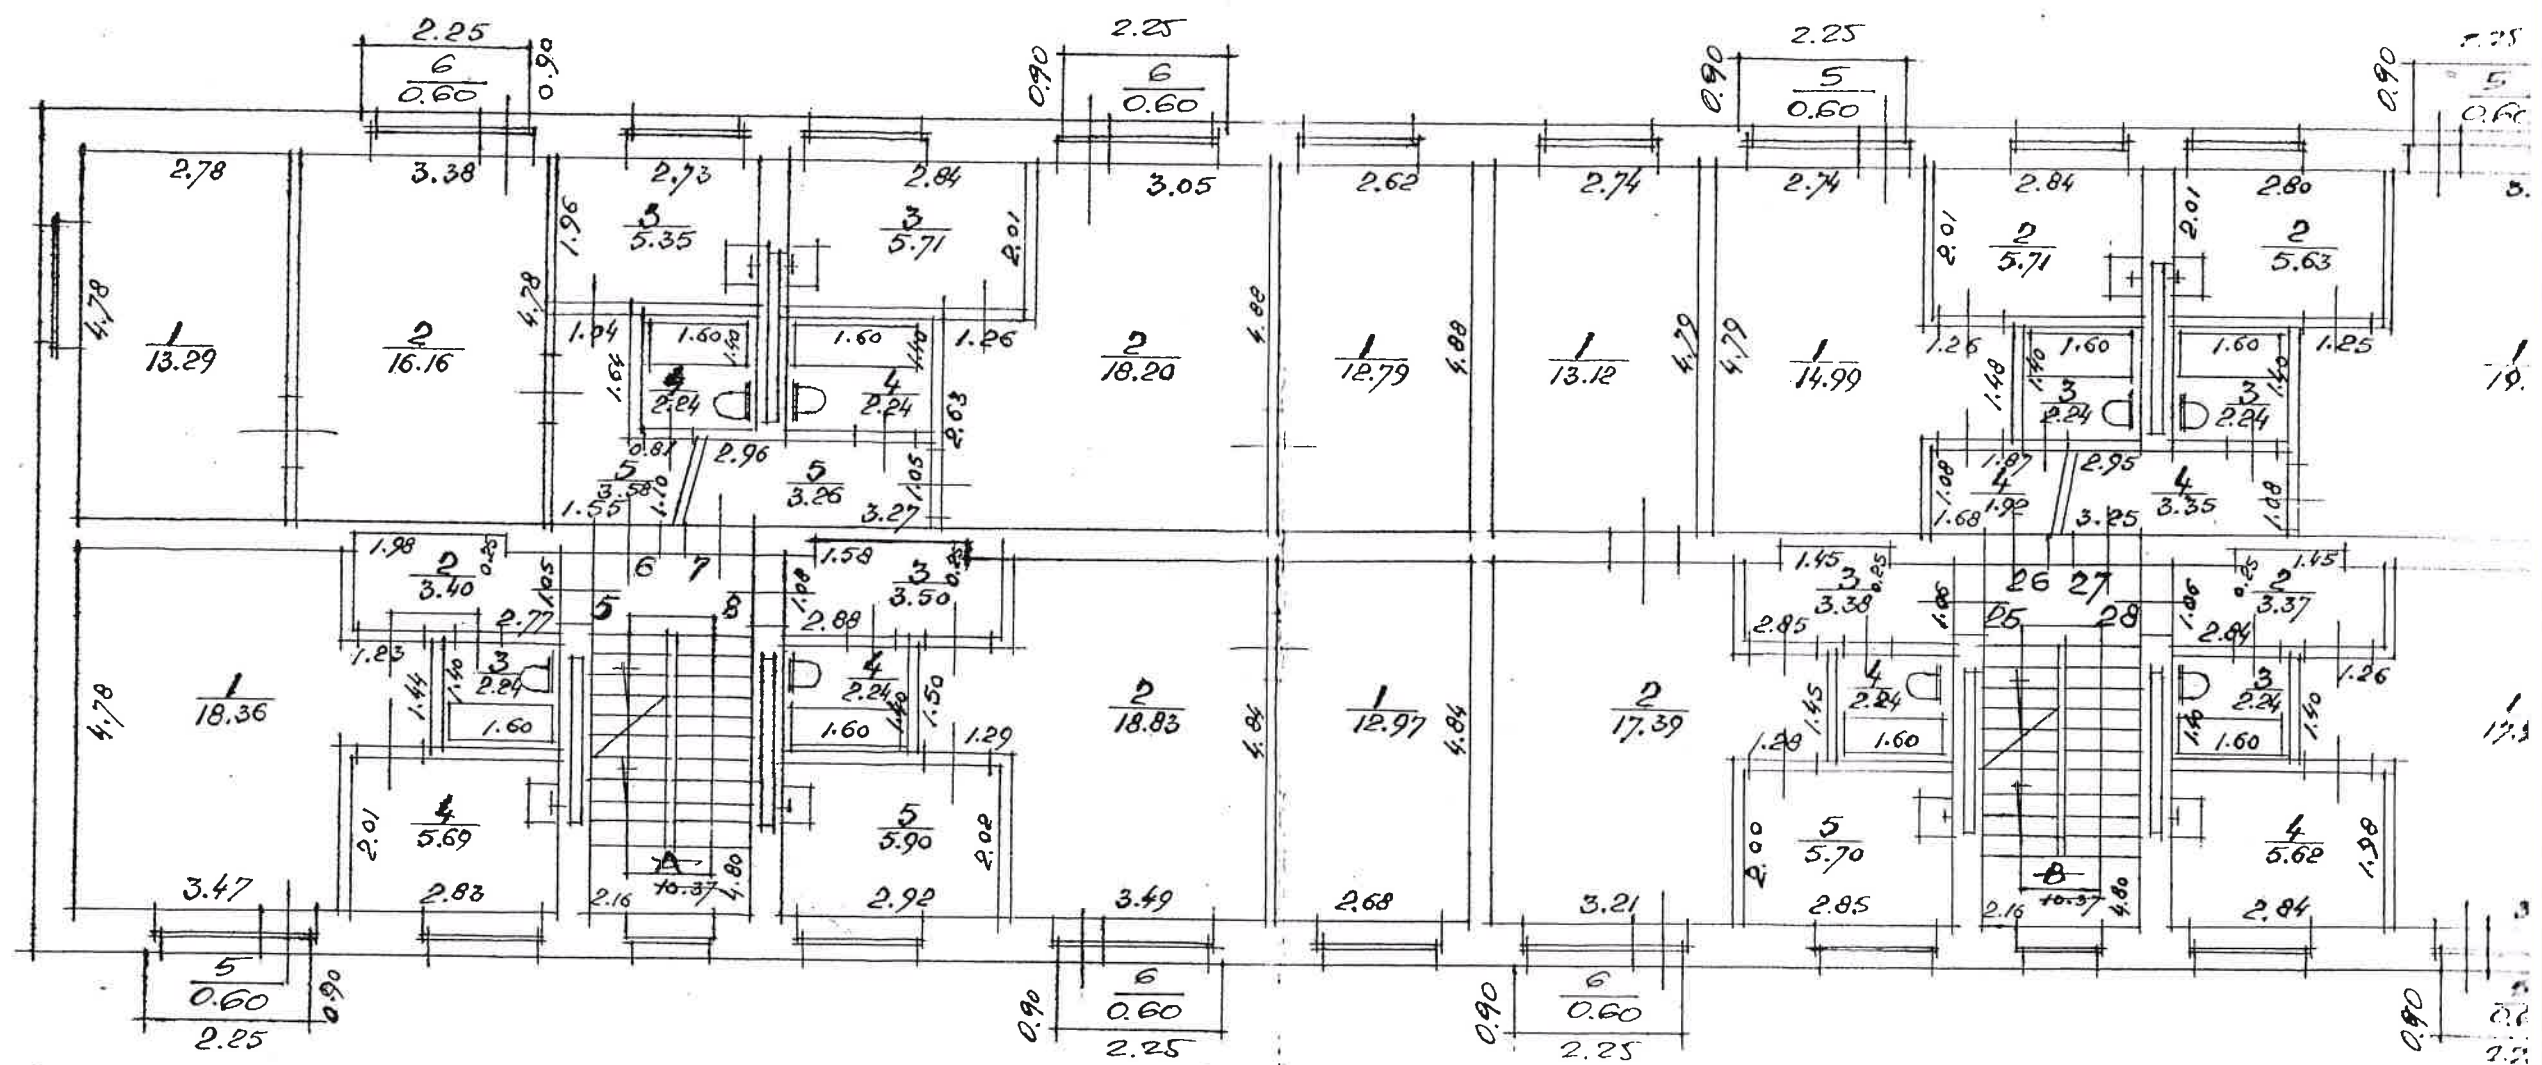




OLAINES — RĪGAS  
~~LEHMA~~ 22


NAMĪPASUMS  
 APSEKOTS 26.09.98  
 KONSTATĒTAS  
 IZMAINĀS ADRESE  
 KĀPUU.T. BALKONI  
 IZPILD. *[Signature]*  
 PĀRBAUD. *[Signature]*

3. Stāvs-2. stāms  
 H=2.50

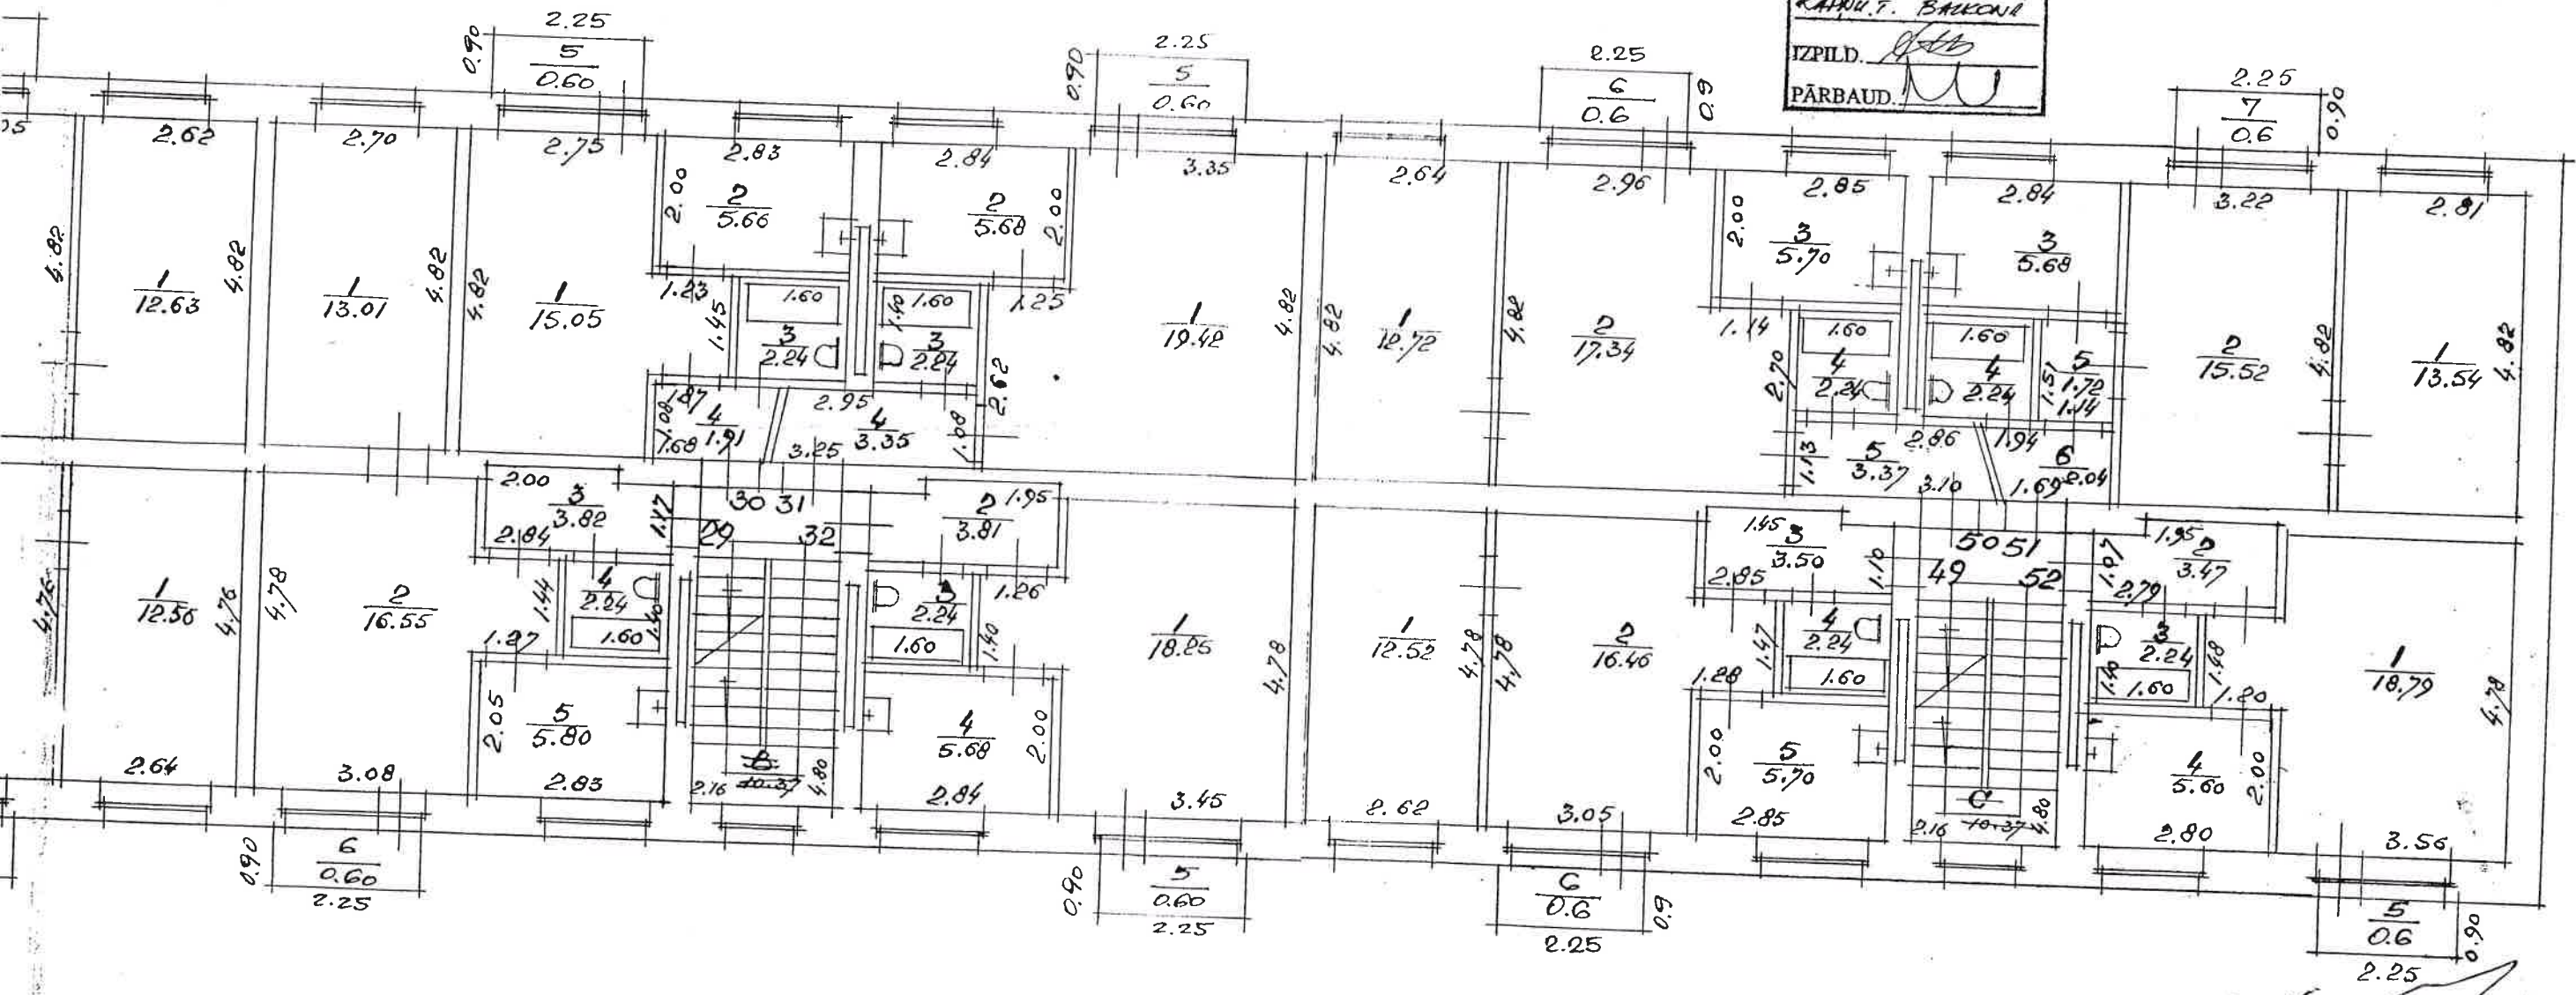

Mērogs  
 1:100

20. MARTA 1998

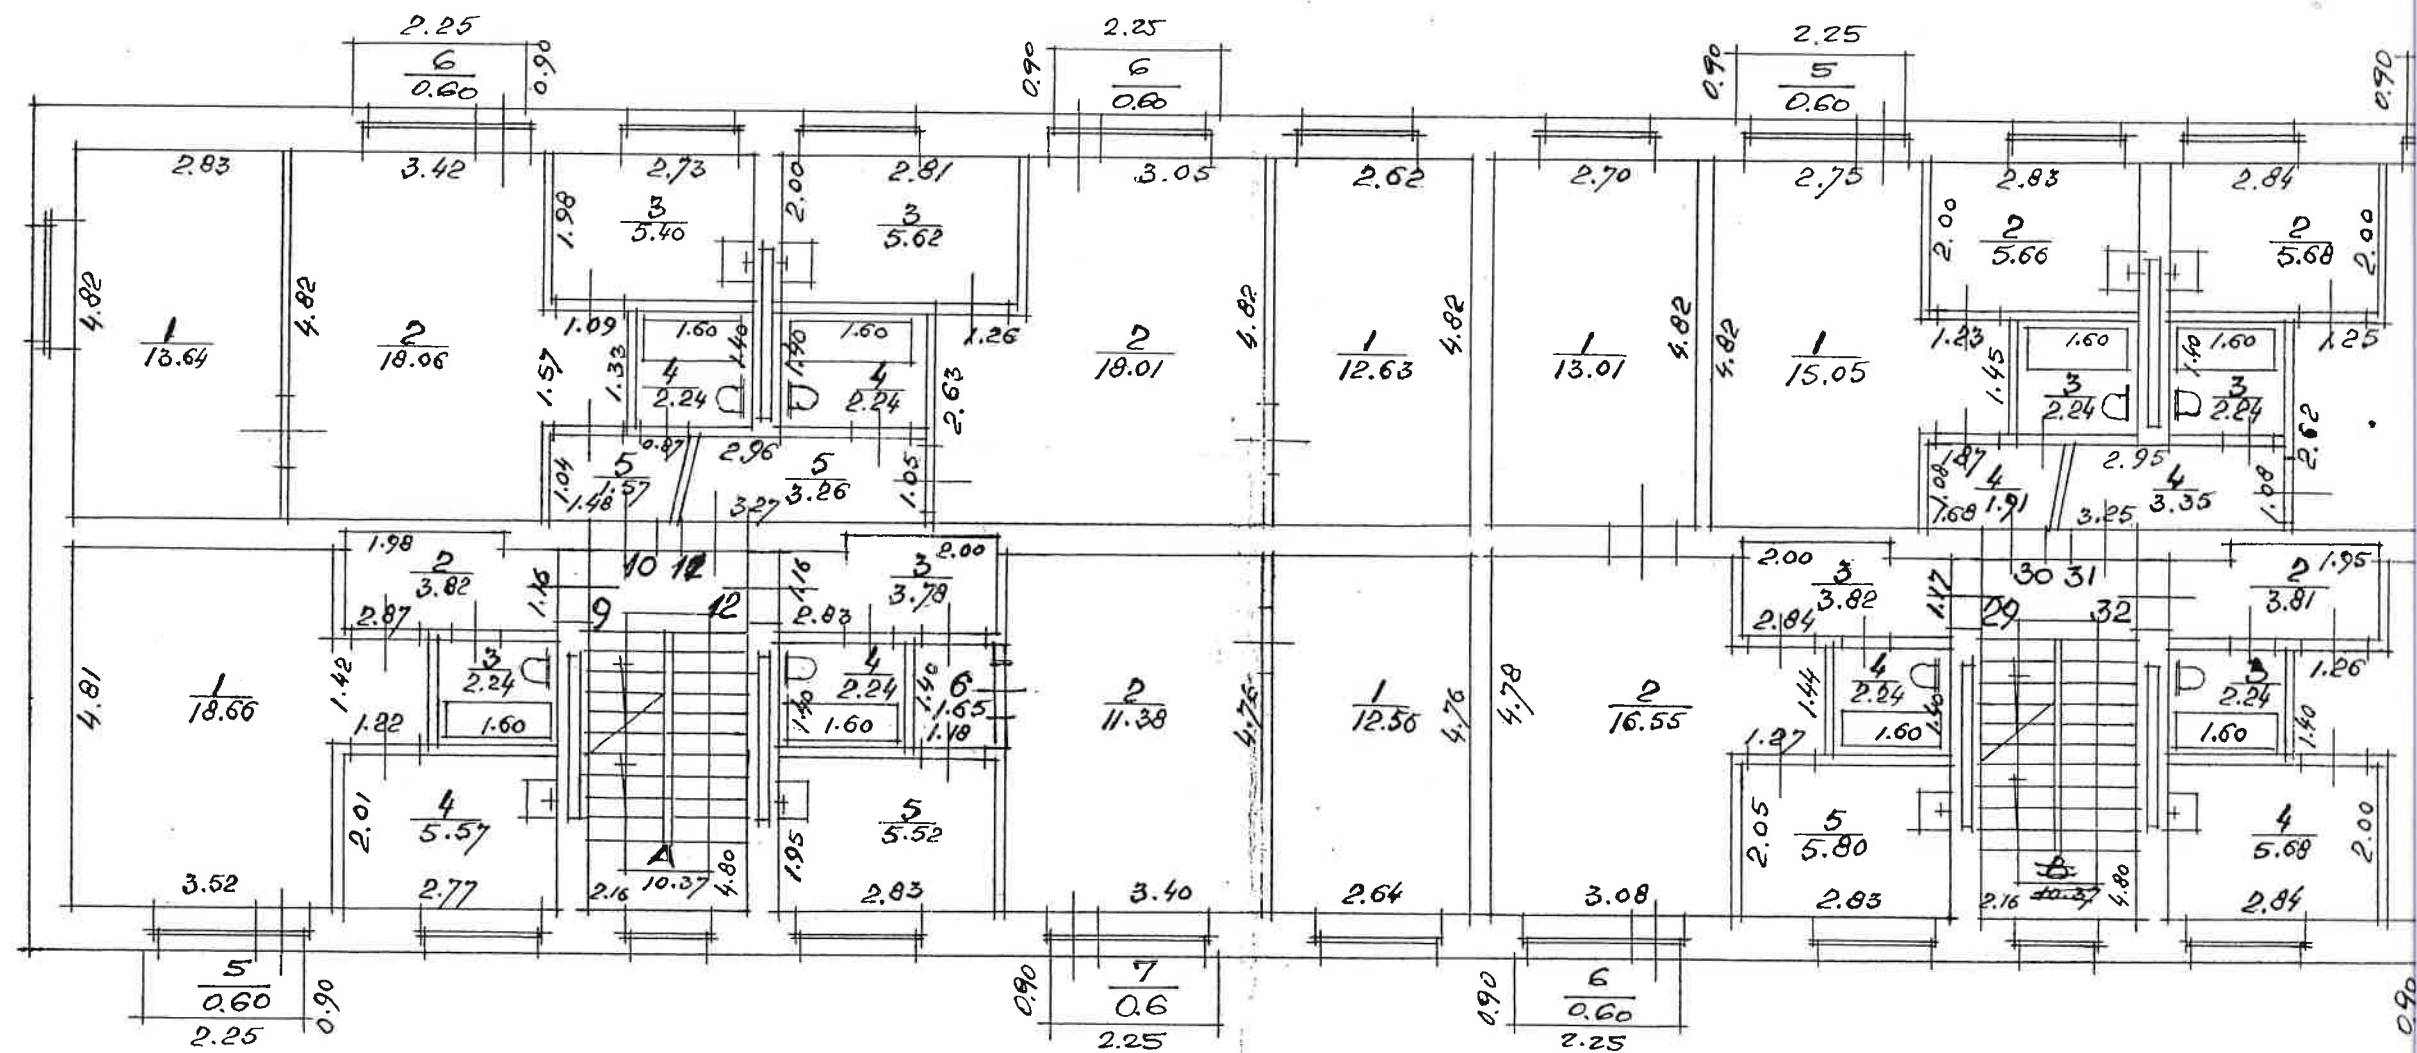




OLAINES — RĪGAS  
ZEMGALES  
~~LEHNA~~ 22

NAMPAŠUMS	16.09.98
APSEKOTS	
KONSTATĒTAS	
IZMAINAS	ADRESE
KAPŅU.T. BALKONI	
IZPILD.	
PĀRBAUD.	

Stāvs-3. stāvs  
4. H=2.50

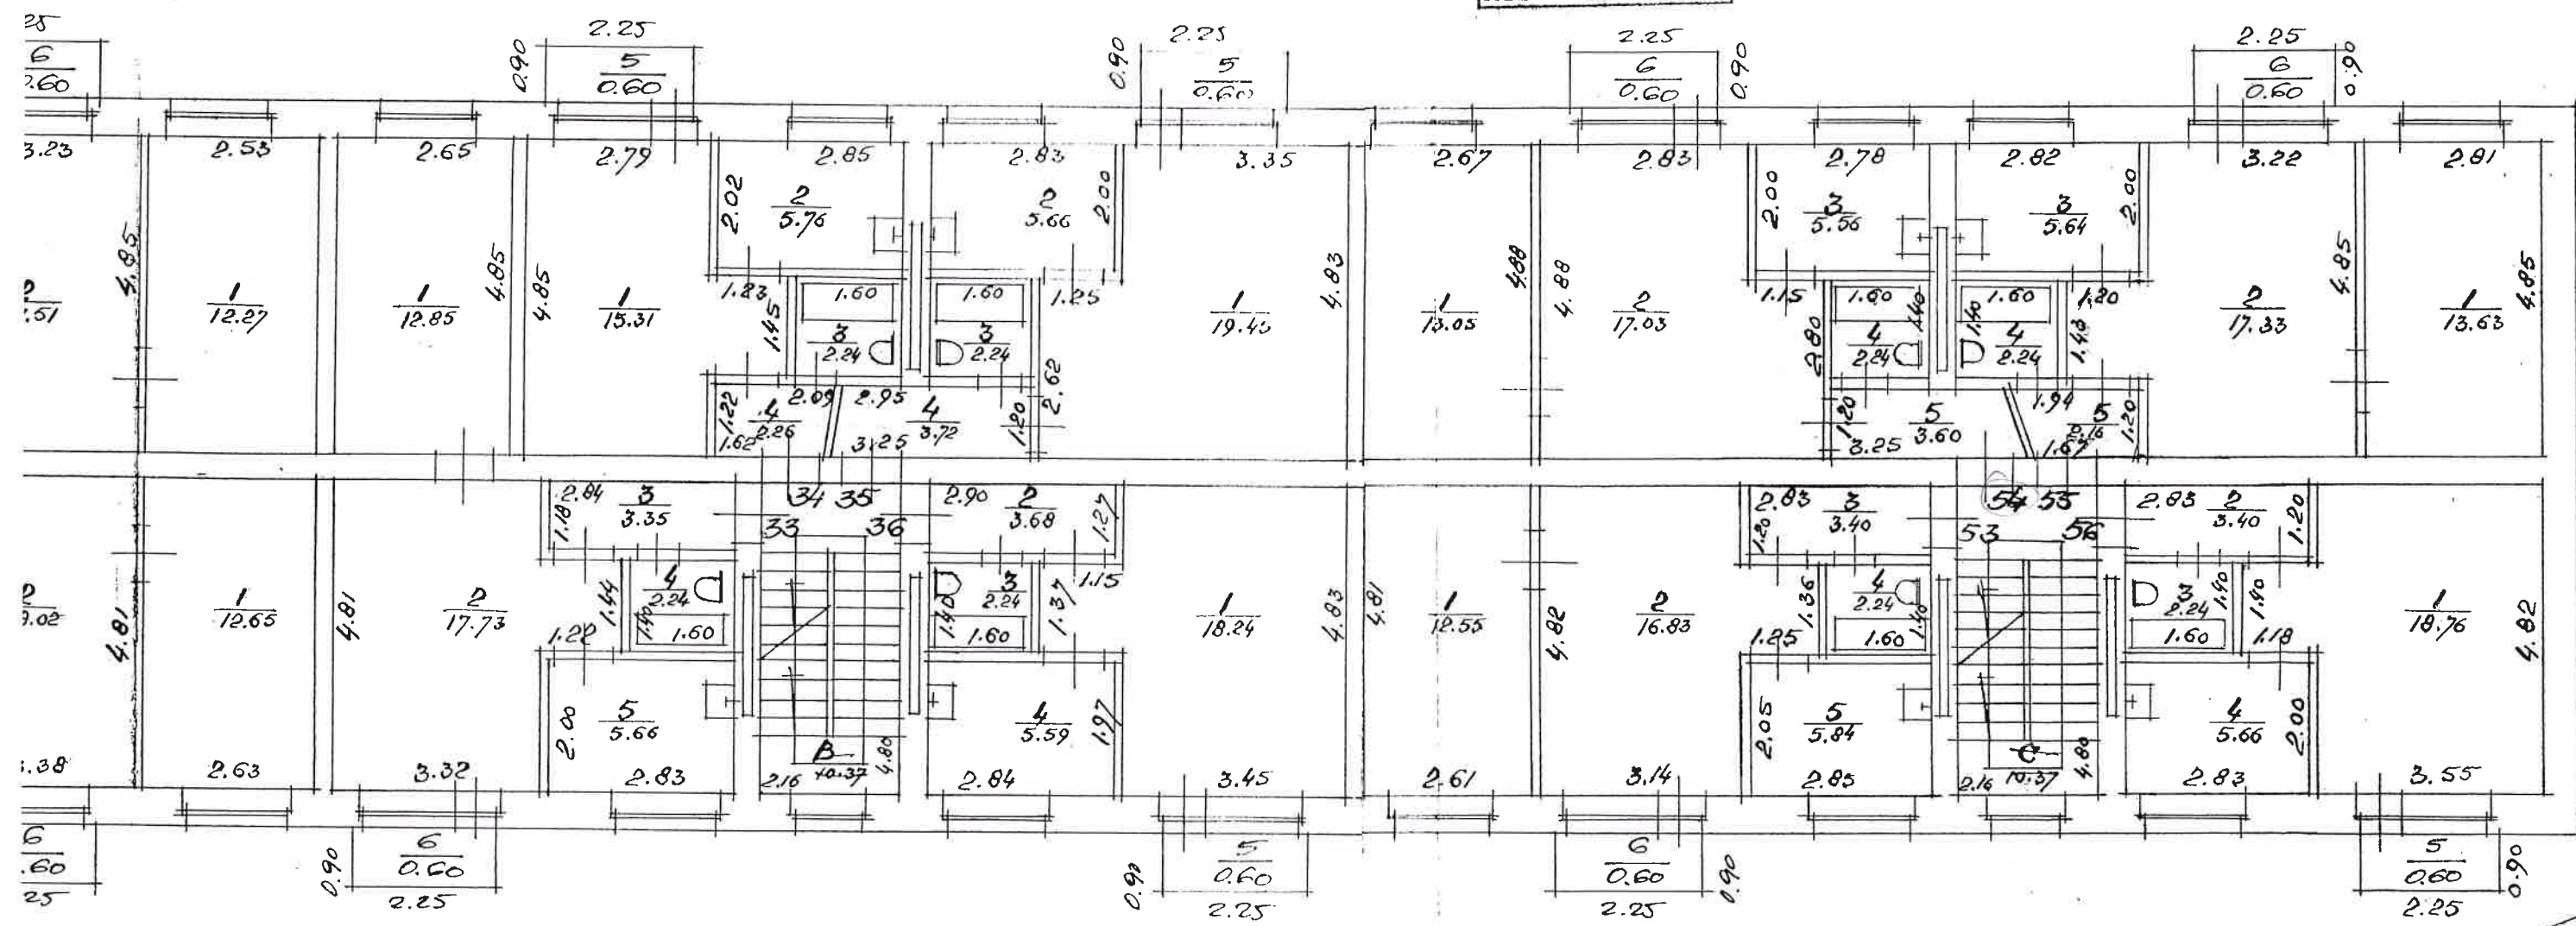


20. MARTA 1969 g. 12.



1.000000 02.14  
21 - 10010 73  
Apse  
20 - 10010 73  
Apse

20 - 10010 73  
Apse

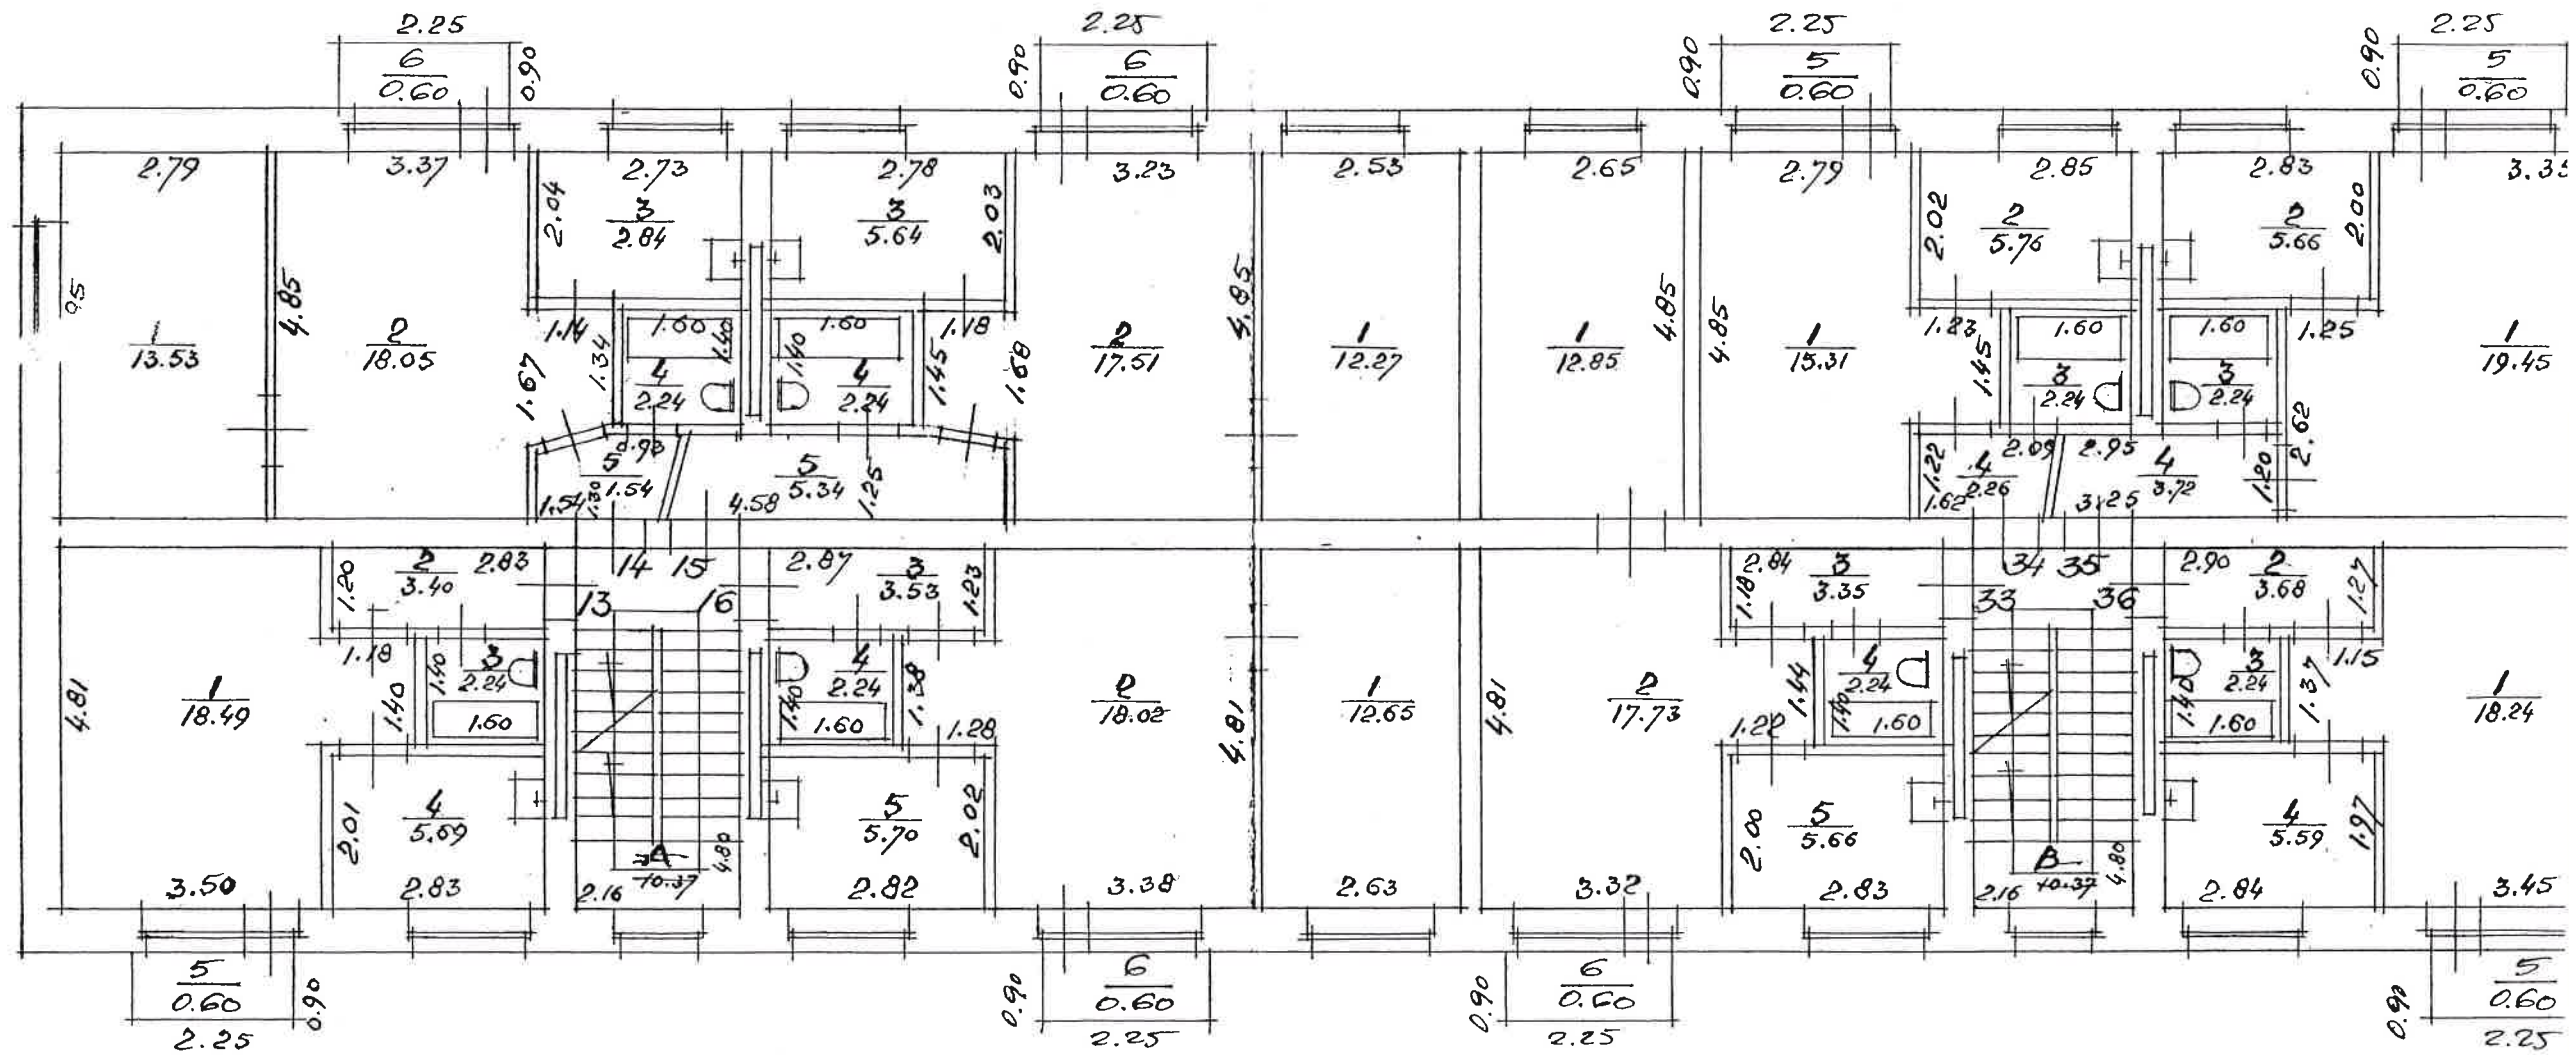


OLAINES — RIGAS

H=2.50

NAMĪPAŠUMS  
APSEKOTS 26.09.98  
KONSTATĒTAS  
IZMAIŅAS ADRESE  
KĀPNU T. BARKONI  
IZPILD. [Signature]  
PĀRBAUD. [Signature]

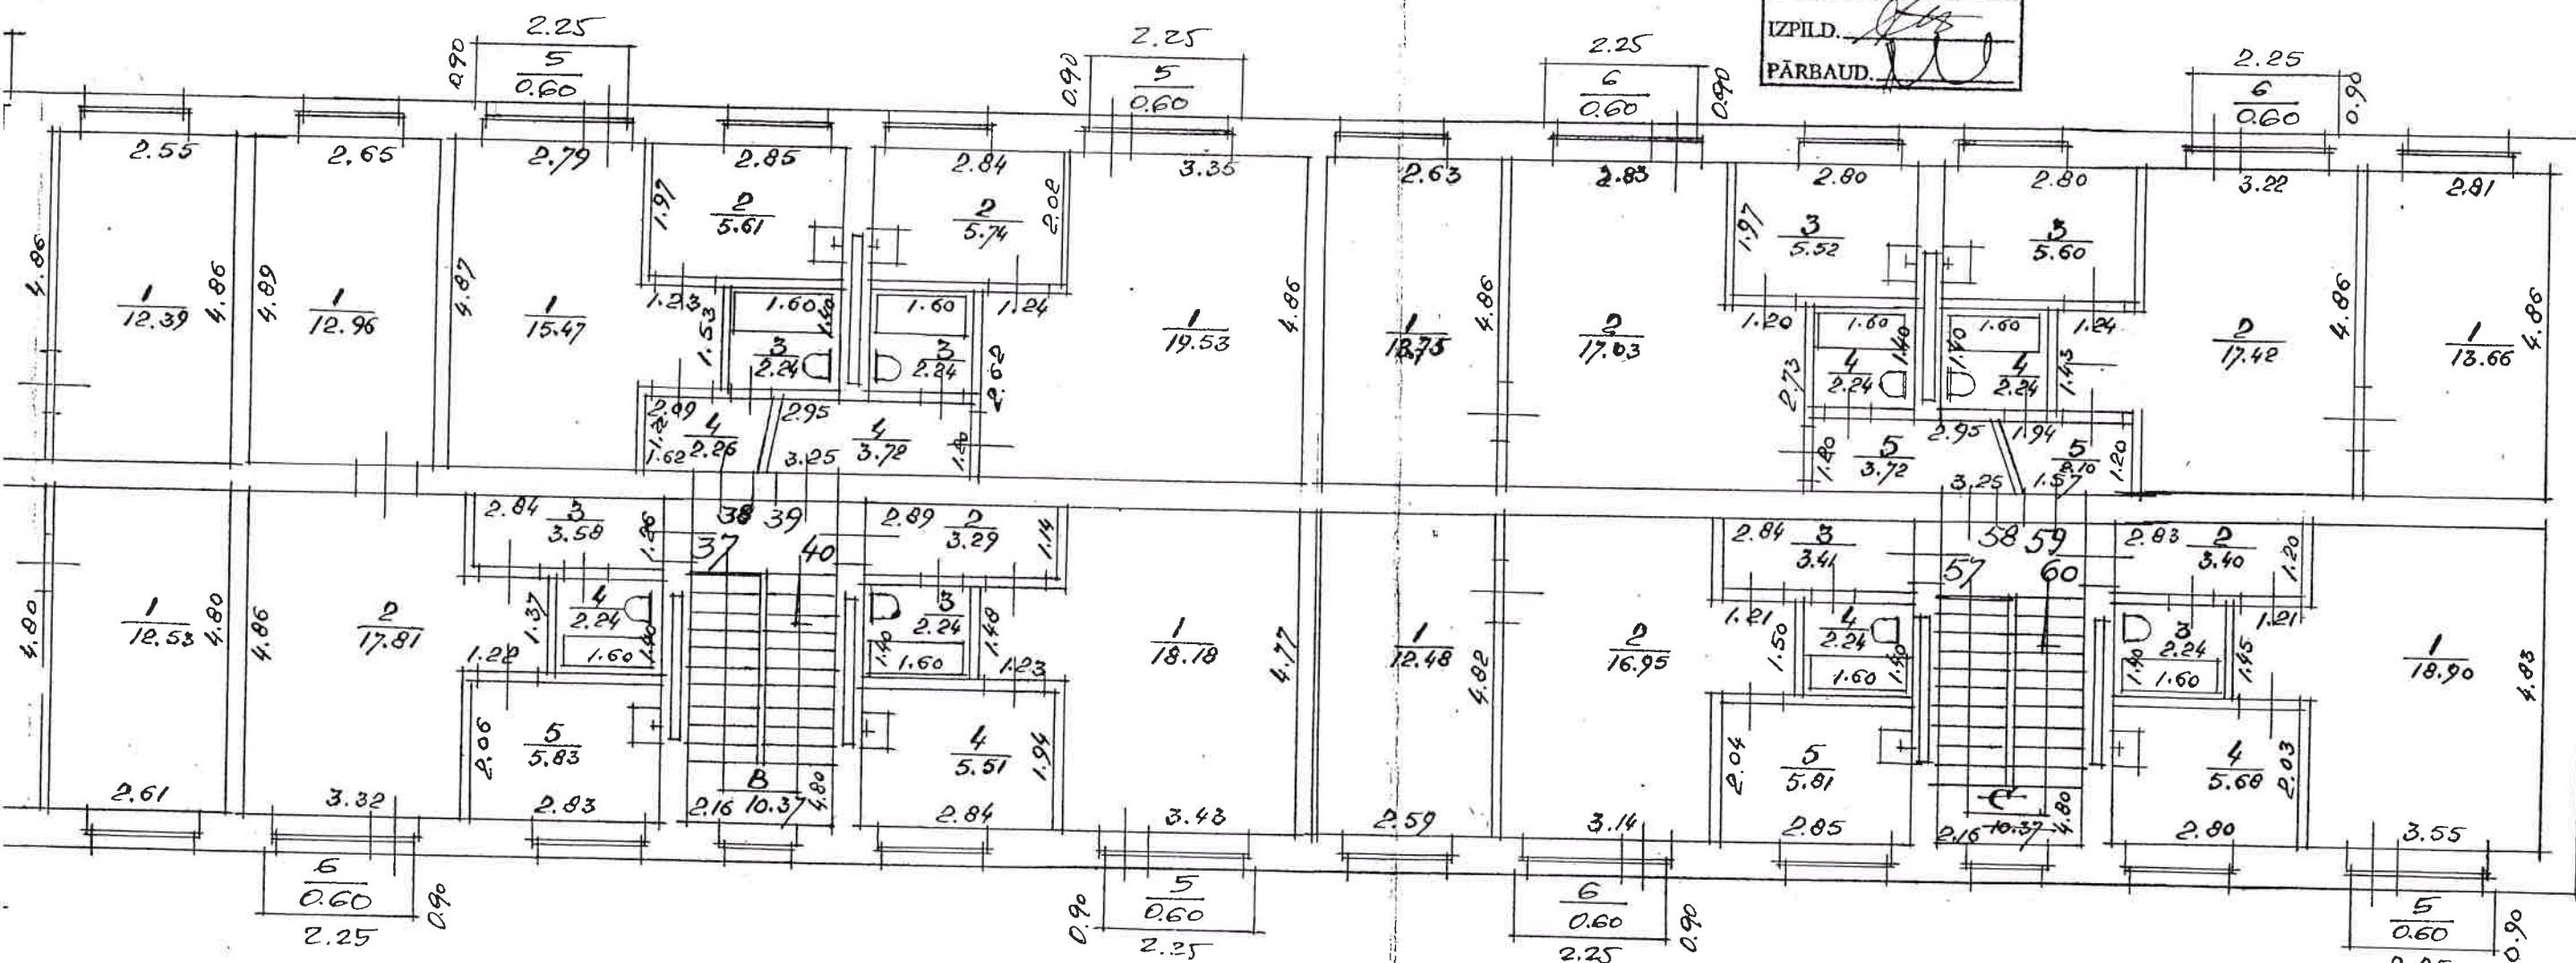



[illegible]


20 MARTĂ 1969 g./i.




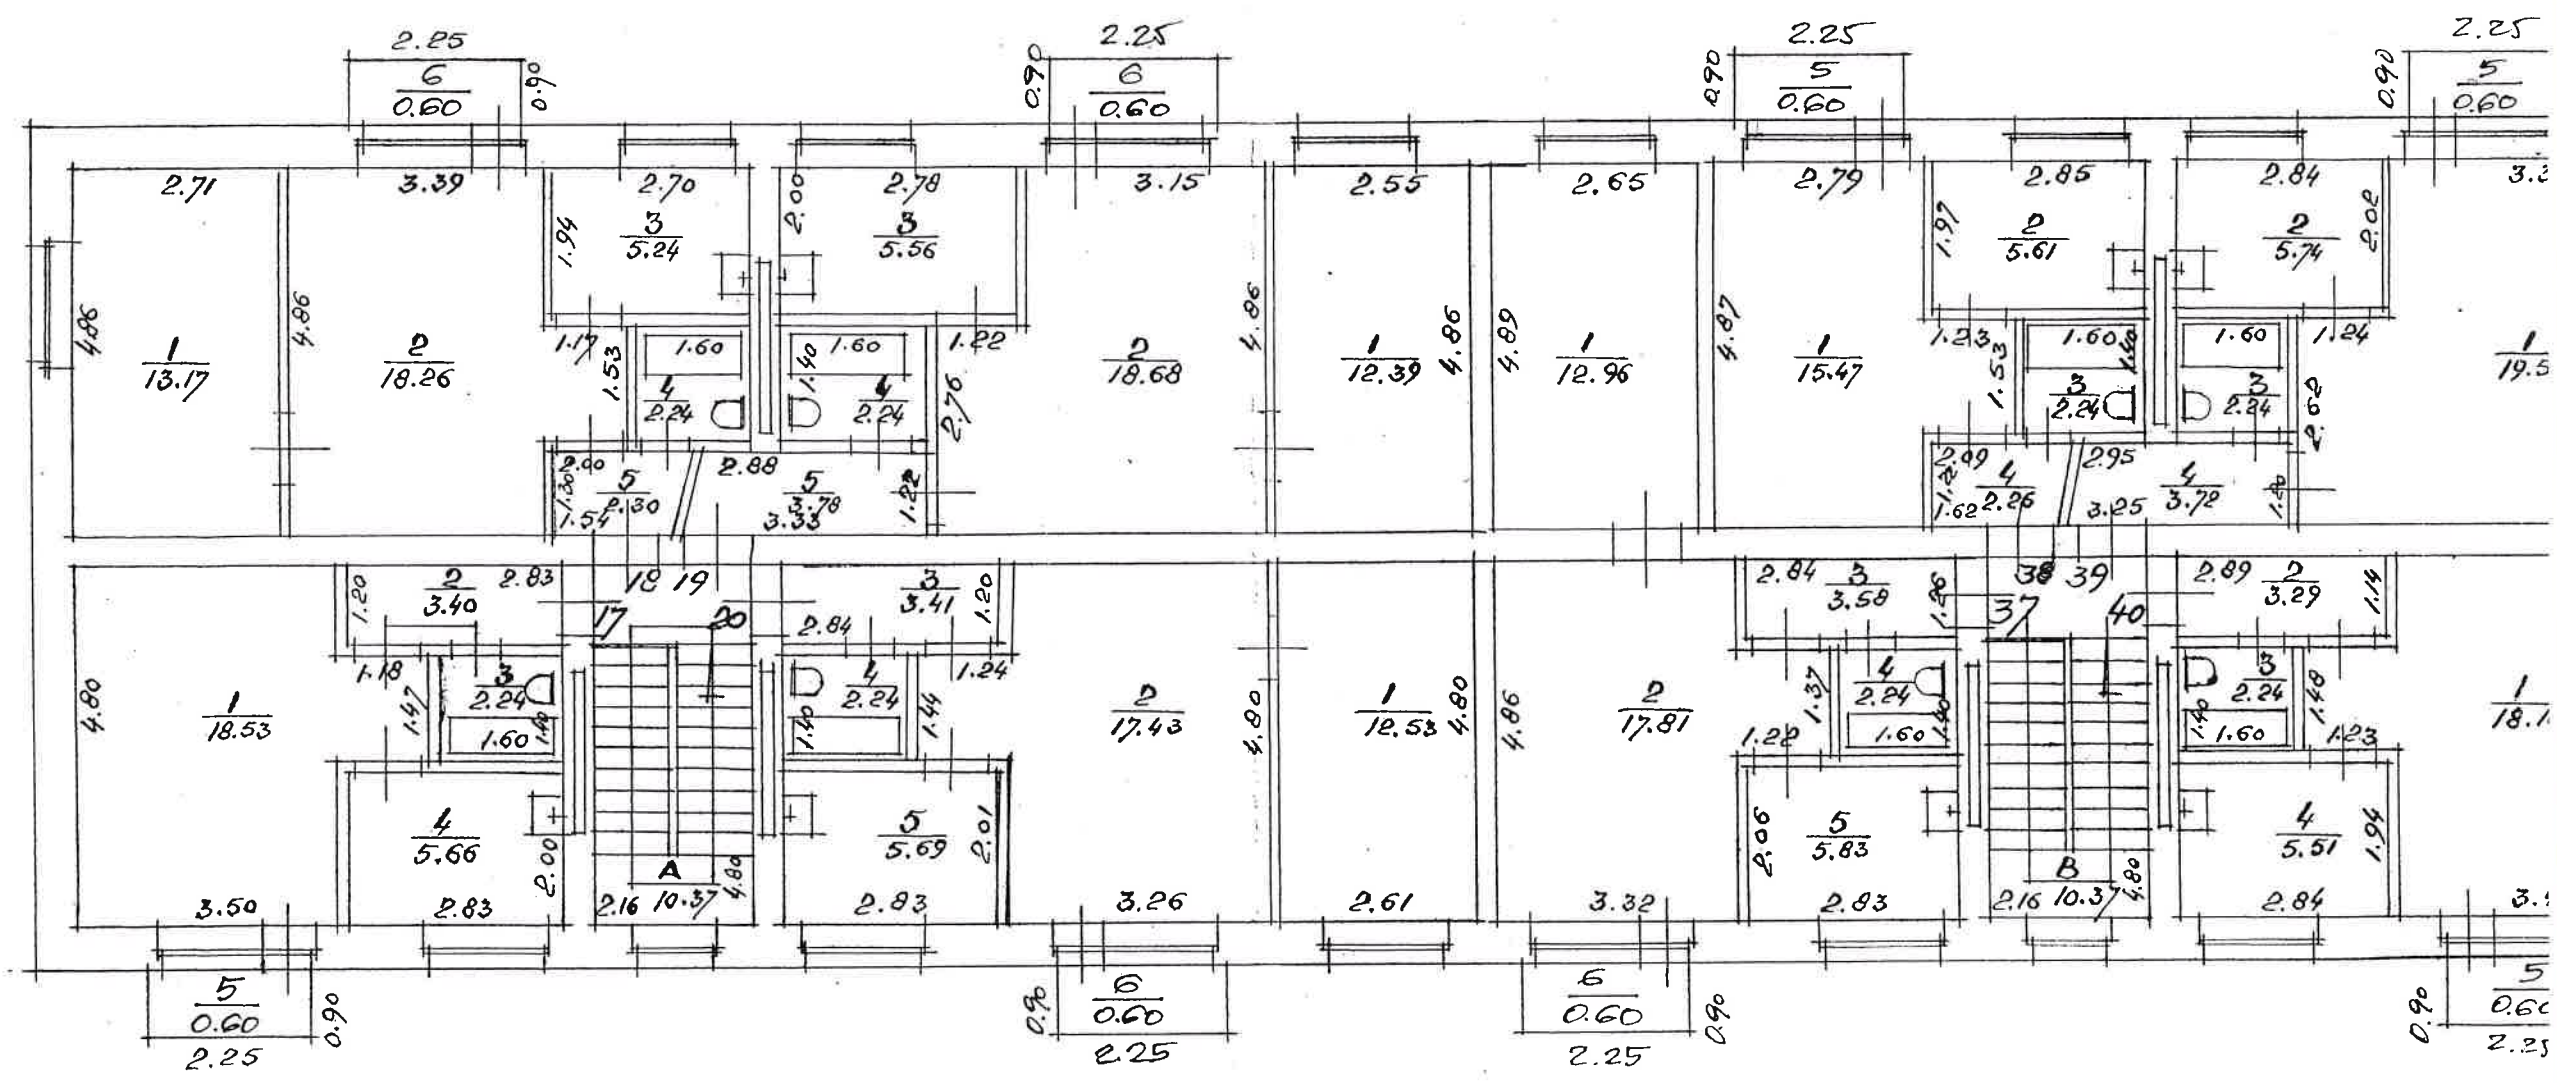



10.

Rīgas rajona Nekustamā  
 īpašuma vērtēšanas birojs  
 BENIŅU STĀVA PLANS  
 CELTNEI Nr. 1  
 Adrese: RĪGAS RAJ.  
 ULAIŅU PIČS.  
 ZEMGALES 22

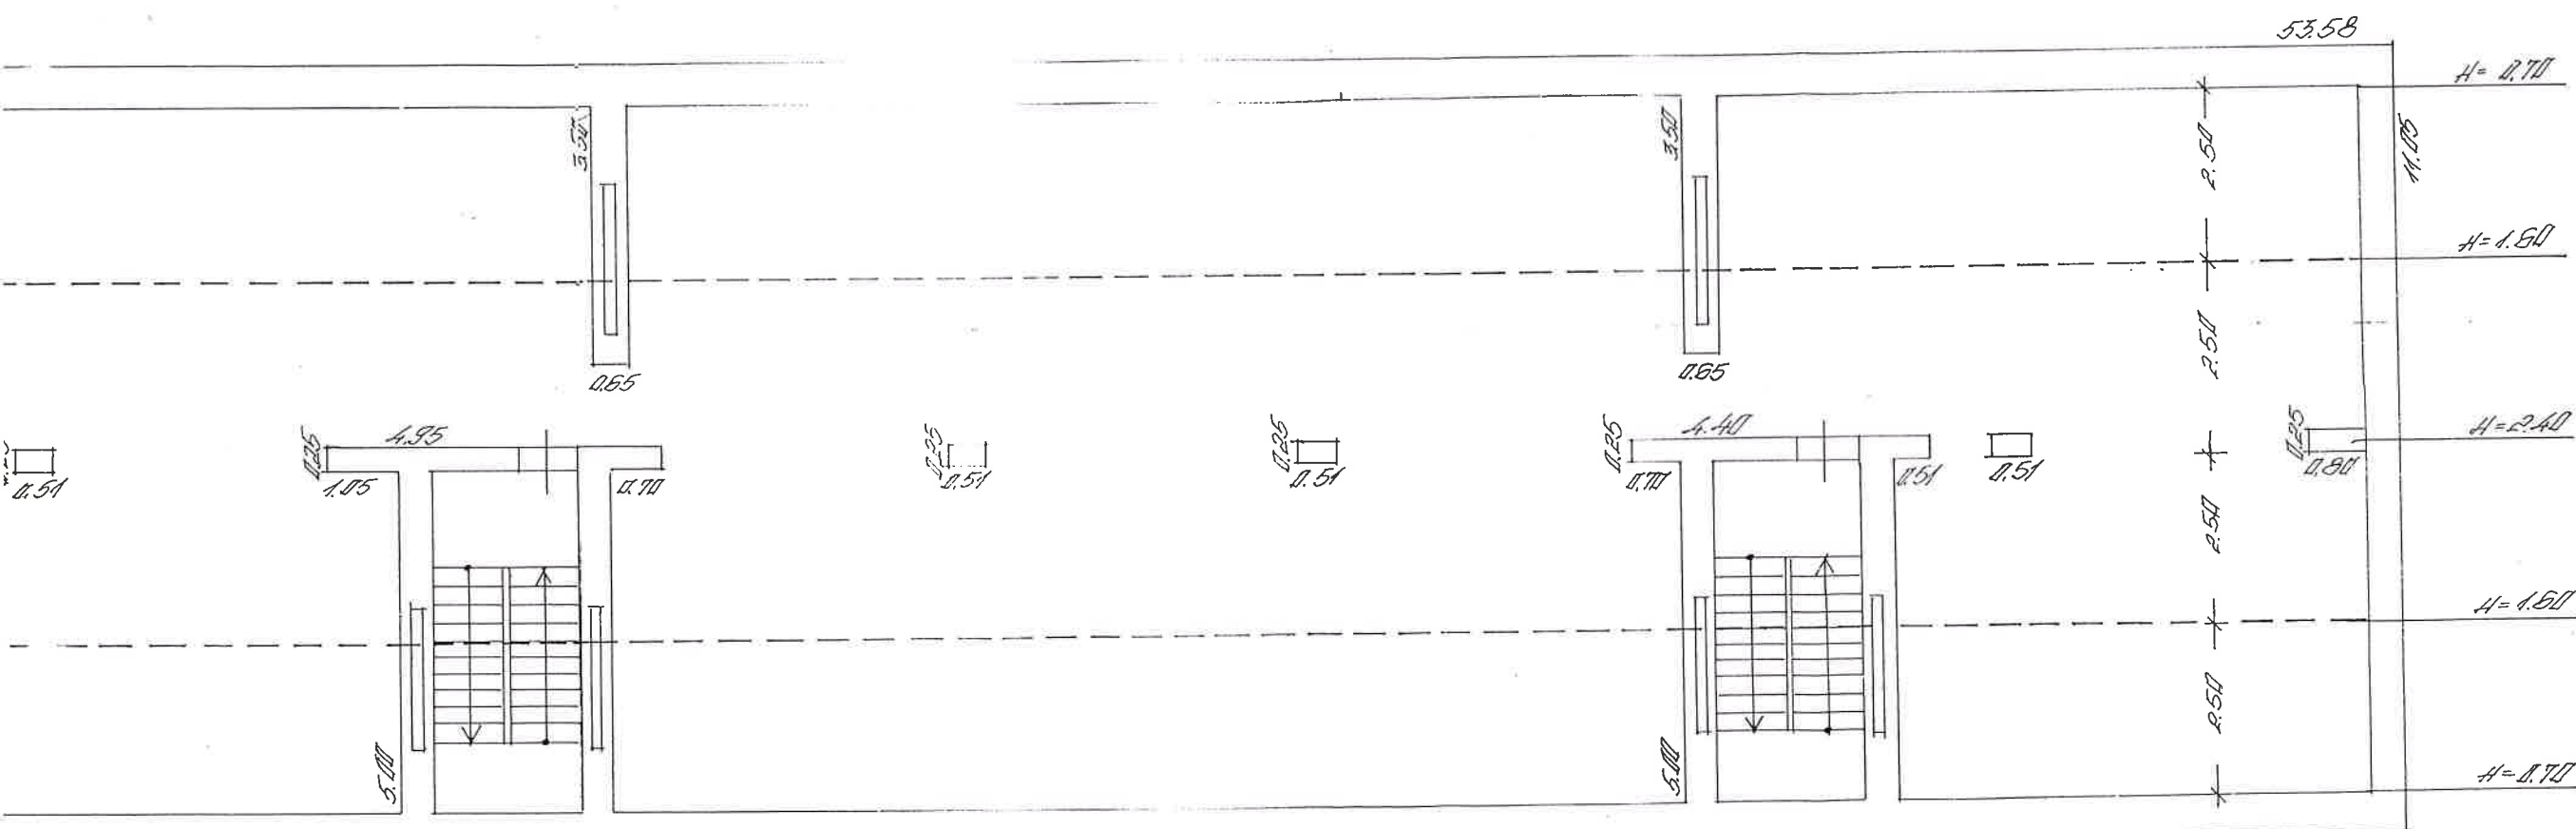

Darbu izpildīja:

Darbu pārbaudīja:

29. 09 1998 g.

Kopā paraksts

